


1階配線平面図(工作車庫) S=1/100
(自火報, 誘導標識設備)

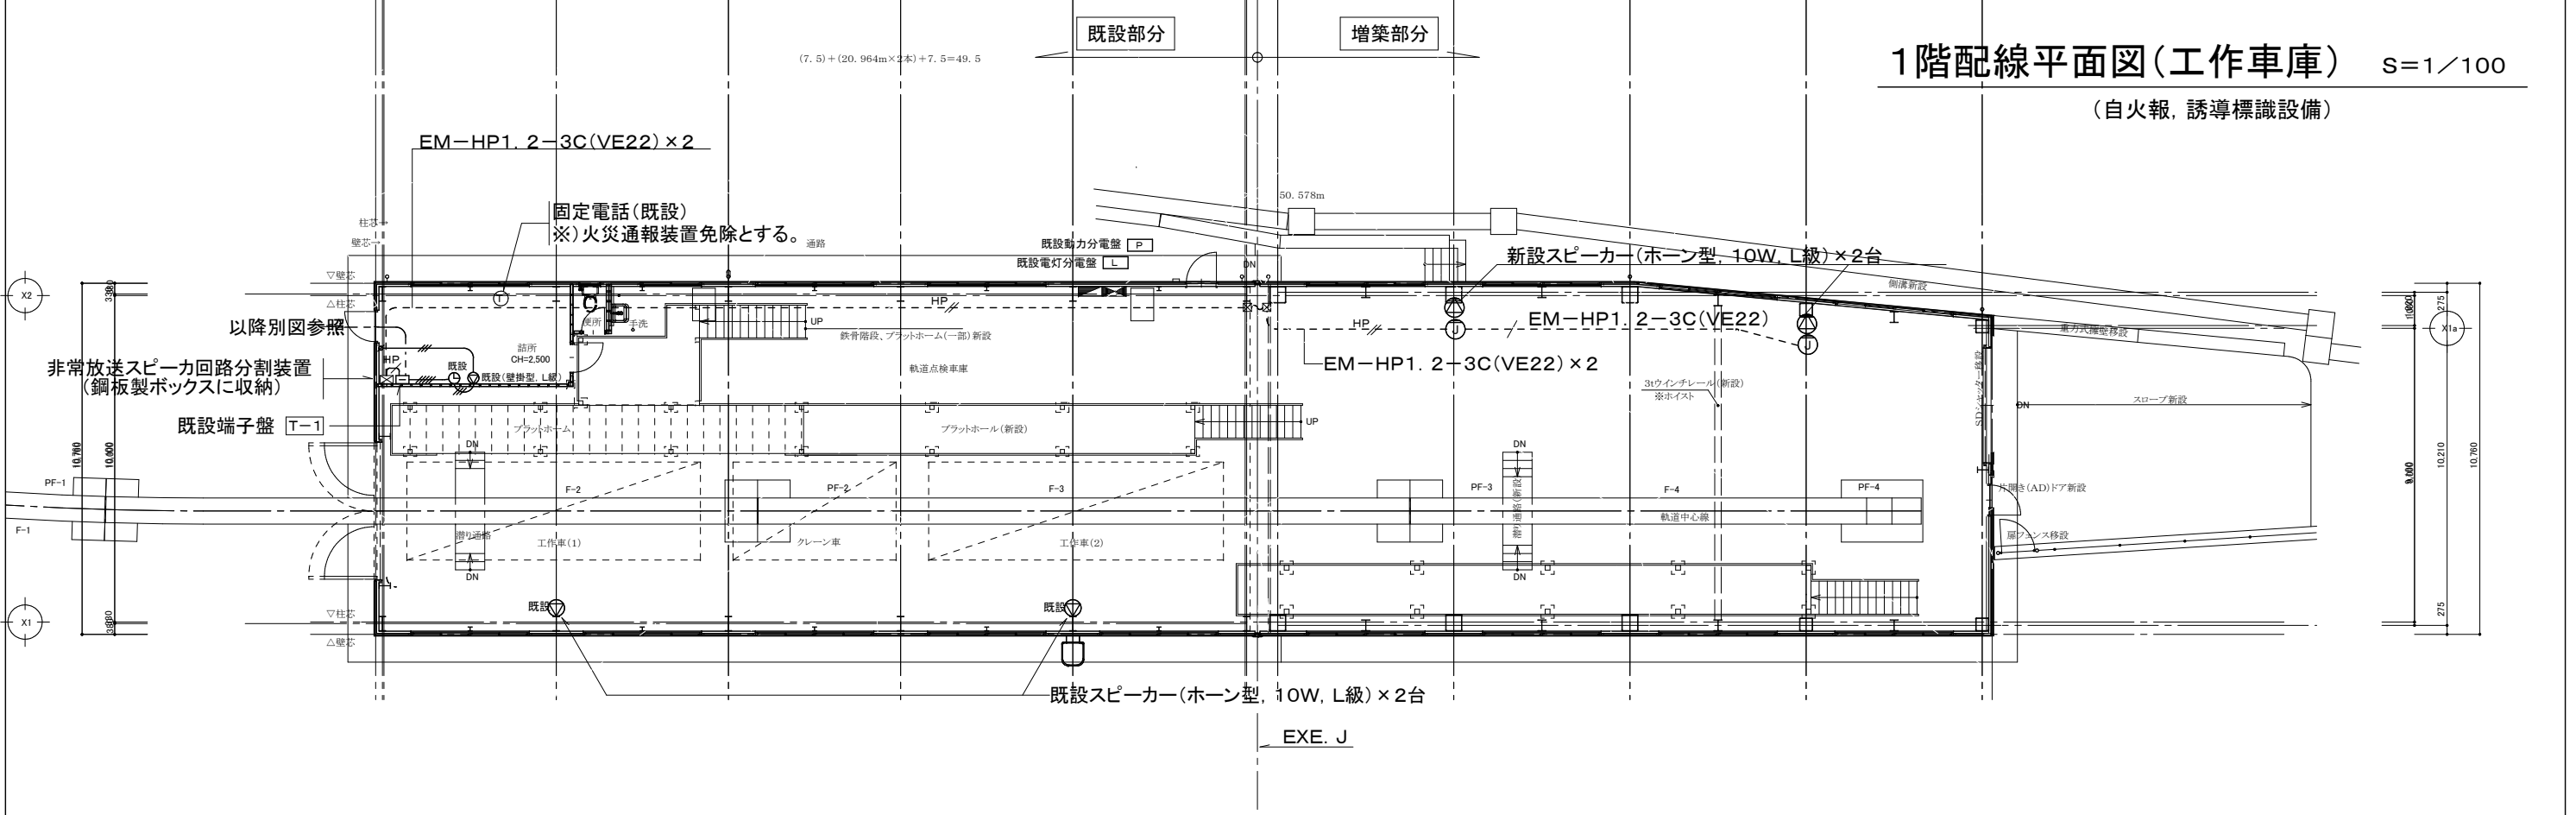

1階配線平面図(工作車庫)
(非常放送設備)

※) 7. 特記なきプルボックスサイズは、下記とする。

- ☒ F: 250[□] × 200 (銅板製)
- ☒ G: 200[□] × 100 (銅板製)
- ☒ I: 150[□] × 100 (銅板製)
- : 丸型露出ボックス (1方出)
- ⊖: 丸型露出ボックス (2方出)
- ⊕: 丸型露出ボックス (3方出)

工事名称	沖縄都市モノレール工場棟及び 工作車庫増築工事(電気)	工 期	平成29年1月19日～平成29年12月8日
工事場所	沖縄県那覇市宇安次橋377-2	図面名称	1階配線平面図(工作車庫)
発注機関	沖縄都市モノレール株式会社	縮 尺	S=1/100(A1)・1/200(A3)
摘 要	「完成図」	図面番号	E-09
検 印	管理建築士 設 計 製 図	工 事 者	名 称 株式会社 大城組 代表取締役 花城 一郎
		所 在 地	沖縄県浦添市勢理客四丁目18番5号