

(凡例)



…天井埋込換気扇




…有圧換気扇



…給気グリル

換気扇機器表

| 記号 | 機器名称 | 機 器 仕 様 | 電 気 容 量 | | | 台数 | 備 考 |
|------|------------|-----------------------------------|---------|-----|-----------|----|-----|
| | | | φ | V | 消費電力 W | | |
| V-1 | 換気扇 | 型 式:有圧換気扇(ステンレス製) | 1 | 100 | 41 | 1 | |
| | | 風 量: 1260 m3/h | | | | | |
| | | 機外静圧: 0 Pa | | | | | |
| | | 附 属 品:SUS製深型ウェサ`ーカバー`-(FD、防鳥網付) | | | | | |
| | | シャッター付、24時間シール付 | | | | | |
| | | | | | | | |
| | | | | | | | |
| OA-1 | 給気`リル`φ200 | 型 式:壁取付型 | - | - | - | 2 | |
| | | 附 属 品:SUS製深型ハ`イフ`ート`φ200(FD・防虫網付) | - | - | - | 2 | |
| | | | | | | | |

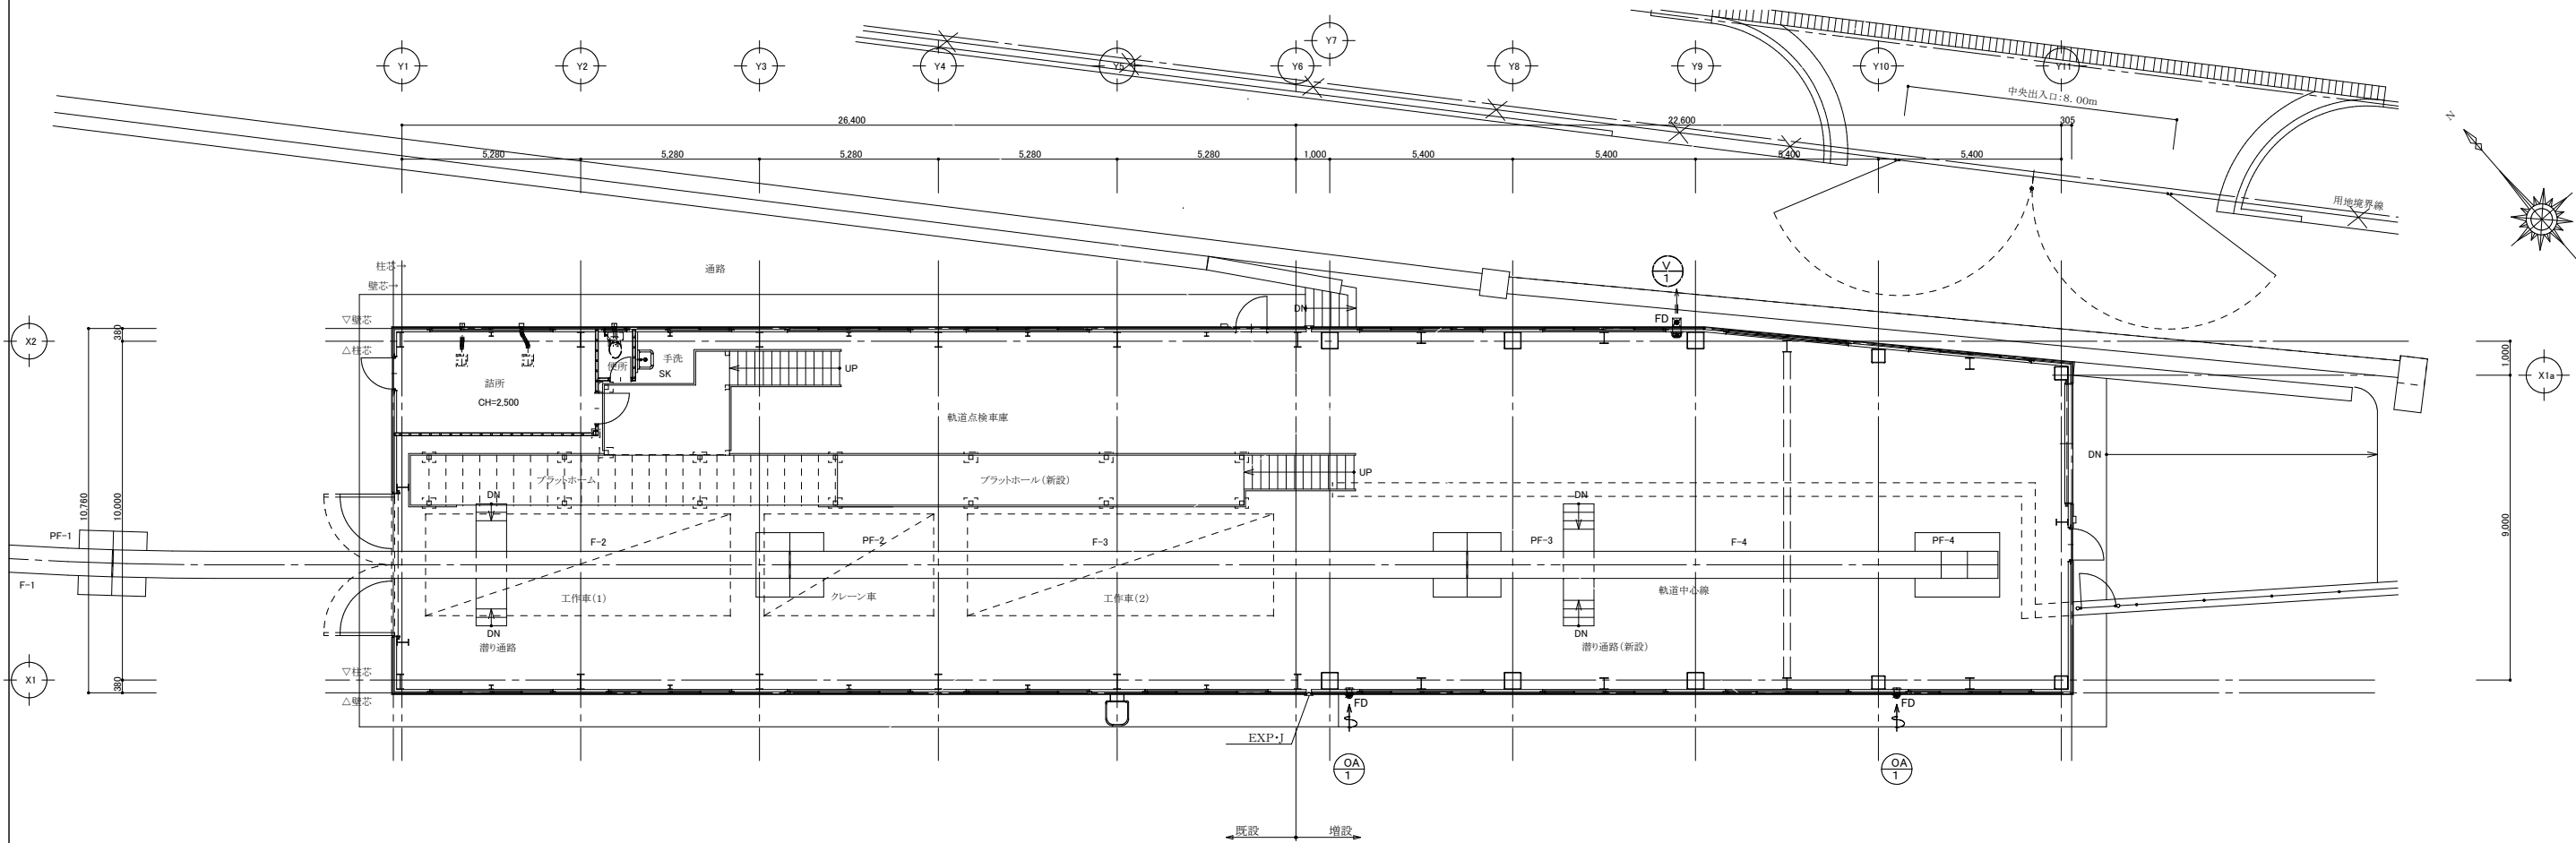

換気設備平面図 S=1/100

| | | | | | | |
|------|--------------------------------|-----|-----|-------|-----------------------|--|
| 工事名称 | 沖縄都市モノレール工場棟及び 工作車庫増築工事(機械) | | | 工 期 | 平成29年1月19日～平成29年12月8日 | |
| 工事場所 | 沖縄県那覇市宇安次嶺377-2 | | | 図面名称 | 換気設備平面図(工作車庫) | |
| 発注機関 | 沖縄都市モノレール株式会社 | | | 縮 尺 | S=1/100(A1)・1/200(A3) | |
| 摘 要 | 「完成図」 | | | 図面番号 | M-07 | |
| | 管理建築士 | 設 計 | 製 図 | 名 称 | 株式会社 大城組 | |
| | | | | 代表取締役 | 花城 一郎 | |
| | | | | 所 在 地 | 沖縄県浦添市勢理客四丁目18番5号 | |
| 検 印 | | | | | | |