

令和 7 年度 換気設備更新工事

(県庁前駅、美栄橋駅、管理棟 1 階)

仕様書

沖縄都市モラル株式会社

課 長	係 長	主 席	担 当
			

1. 総 則

本工事仕様書は、令和7年度 換気設備更新工事（県庁前駅、美栄橋駅、管理棟1階）に適用する。

2. 工事目的

本更新工事は、沖縄都市モノリール㈱(以下、当社とする)換気設備の老朽及び経年故障による機器の停止を未然に防ぎ、機器の設置環境及び当務者の労働環境向上、維持を目的とする。

3. 工事件名

令和7年度 換気設備更新工事（県庁前駅、美栄橋駅、管理棟1階）

工事対象駅

県庁前駅 （住所：沖縄県那覇市久茂地 1-103）

美栄橋駅 （住所：沖縄県那覇市牧志 1-965）

管理棟1階 （住所：沖縄県那覇市字安次嶺 377-2）

4. 契約期間

契約締結日～令和8年3月31日の間で実施する。

(※詳細実施日程については、協議の上決定することとする。)

5. 工事時間

1) 駅舎

駅舎屋内（コンコース、ホーム下階）は昼間作業可能とする。

但し、旅客へ支障がある箇所での作業は夜間作業とする。

昼間：9時～17時 夜間：0時35分～4時30分

上記の時間以外にも作業の進捗状況に応じ、昼間作業に関しては延長可能とする。

2) 管理棟1階

原則、本社就業時間外及び休日(土日祝)に工事を実施すること。

平日 就業時間外：19時～4時30分 土日祝：9時～17時

※但し、就業に影響がないと判断した場合は協議の上、平日昼間作業(9時～17時)も可能とする。

6. 工事数量

- ・機器設置一式
- ・配管工事一式
- ・その他、搬入、工事書類、図面の整理・作成一式

7. 工事の内容

1) 既設換気設備の撤去

- ・主な機器の他、温度サーモスイッチ、リモコン撤去、廃材処分含む。
- ・吊り金具、ダクト、電源配線、配管、ガリ・フード、吸込・吐出ボックスは既設再利用とする。
- ・上記設備が経年劣化により使用不可の場合は新設することとする

2) 換気設備取付工事、電気工事（接続）

- ・機器及び配管の落下が無いように堅牢に取付けを行う事。
- ・機器間の配線は確実に接続を行い、ボックス内に収める事。
- ・配線外れ、露出の無いように確認を行う事。
- ・駅務室、券売機室の配管については、結露防止対策を実施する事。
- ・既設配管等に腐食が進行している箇所に関しては、更新又は取換を実施する事。
- ・取替機器について、既設品同等又は、同等以上の能力を有する事。
- ・駅務室及び券売機室については、結露対策として天井内換気装置を設置する事。

3) その他、試運転調整、内装更新工事（必要な箇所）

- ・壁貫通に際しては機器等の設置状況や取り合いを充分に行った上で当社責任者に確認を行う事
- ・ガリ・フード等は既設品再利用とする。（清掃、簡易更新含む）
- ・撤去、設置に伴う建築関係の復旧、他、作業に必要な建築造作も含む。
- ・疑義発生の際はその場の判断で作業を行わず、担当者に確認を行う事。
- ・機器設置後の保証期間を設け、初期故障対応を行う事。
- ・作業日ごとに工事日報及び作業員記録を作成し提出する事。
- ・他工事との重複が見込まれる場合は、事前に協議し調整する事。

その他工事仕様は建築基準法、電気工事技術基準他、関係法規に準じて行う事

既設設備及び参考機種表

- ・県庁前駅 別紙 1 参照
- ・美栄橋駅 別紙 2 参照
- ・管理棟 1 階 別紙 3 参照

8. 工事上の注意事項

- ・作業着手前に当社作業責任者に連絡を行い、承認を受ける事
- ・作業範囲以外に立入らない事
- ・停電範囲を検電等により確認し、接地等の防護処置を行った上で作業すること。
- ・駅舎構内は禁煙とする。また管理棟内禁煙のため、煙草は所定の場所で吸う事
- ・作業日ごとに工事日報及び作業員記録を作成し提出する事

9. 貸与品、支給品

- ・ 本工事にて使用する照明用等の電源は支給する。但し、電源停電作業に伴う仮設電源については請負者にて準備するものとする
- ・ 原則として器具、工具類は請負者にて準備する事

10. その他

- ・ 本工事に関して疑義が生じた場合は、当社に申し出て協議すること。
- ・ 他工事との重複が見込まれる場合は、事前に協議し調整すること。

11. 完成図書の提出について

- ・ 工事完了後 1 ヶ月以内に下記に示す工事図書を提出すること。

① 工事完成図書	1 部	施工計画書,工事図面,使用材料表等含
② 工事写真	1 部	
③ PDFデータ	1 式	

別紙1 県庁前駅

換気機器一覧表

番号	機器名称	羽根サイズ(mm)	風量(m³/h)	静圧(Pa)	騒音(dB)	接続ダクト(mm)	電源	消費電力(W)	数量(台)	備考
F-1	天井埋込形換気扇	100	150	80	30	150φ	1φ100V	28	1	駅務室
F-2	天井埋込形換気扇	140	320	80	44	150φ	1φ100V	104	1	券売機室
F-3	天井埋込形換気扇	150	70	80	29.5	100φ	1φ100V	14	1	ミニキッチン用
F-4	天井埋込形換気扇	200	180	80	35	150φ	1φ100V	46	1	福祉便所
F-5	有圧換気扇	250	600	45	39.5	250φ	1φ100V	50	1	ボイラー室
F-6	消音斜流ファン	200	650	80	側面-28 吸込-29.5	100φ	1φ100V	119	2	便所(男子/女子)
F-7	天井埋込形換気扇	—	—	—	—	—	—	—	1	駅務室(天井内換気) ※新規

全熱交換器機器一覧表

番号	機器名称	接続ダクト(mm)	特性			熱交換効率率(%)		電気特性		数量(台)	備考
			風量(m³/h)	静圧(Pa)	騒音(dB)	温度	湿度	電源	消費電力(W)		
HEU-1	全熱交換器ユニット	100φ	150	80	27	77	冷房時:62.5	1φ100V	75	1	電気室/通信機器室



凡 例

[illegible]




機 種 番 号	機 種 名 称	管 径 mm	風 量 [m³/h]	静 圧 [Pa]	騒 音 [dB]	接続ダクト [mm]	電 源	特 性	数 量	備 考
E70	天井埋込形換気扇	100	150	80	30	150φ	1φ 100V		1	台
E71	"	140	220	80	44.0	150φ	1φ 100V		1	台
E72	"	150	70	80	29.5	100φ	1φ 100V		1	台
E73	"	200	180	80	35	150φ	1φ 100V		1	台
E74	有 圧 換 気 扇	250	600	45	39.5	250□	1φ 100V		1	台
E75	消費熱量ファン	200	650	80	側面：28 吸込：29.5	100φ	1φ 100V		2	台 ※本体・ポンプ部は 「E74」の仕様と同一。 使用（母子／女子）



完成圖

工 事 名	空調更新工事(車庫内換気)
工事場所	那覇市泉崎地内
施 工 者	株式会社国際ビル産業
工 期	平成23年12月12日～平成24年3月31日
図面の種類	空調・換気機器一覽表及び凡例
縮 尺	NO SCALE 図面番号 M-11
完成年月日	平成24年3月31日
沖縄都市モノレール株式会社	

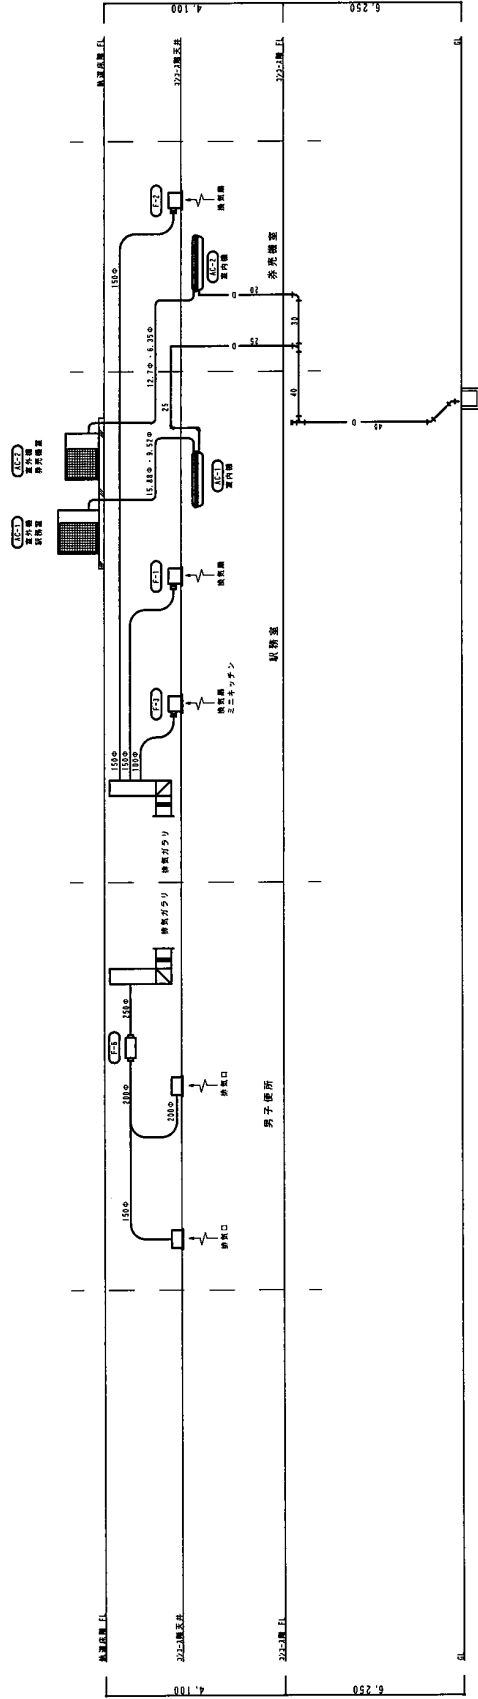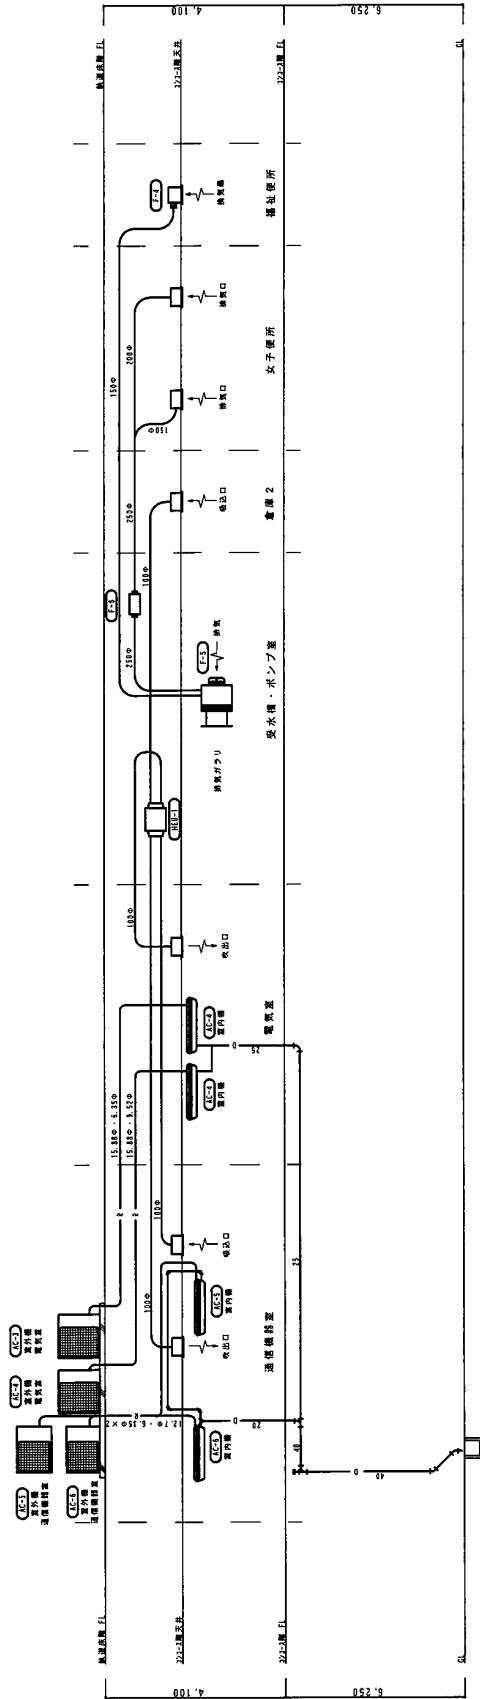

空調・換気設備系統図 NO SCALE

完成図


工事名	空調機設置工事(備付機)
工事場所	那覇市泉崎地内
施工業者	株式会社国際ビル産業
工期	平成23年12月12日~平成24年3月31日
図面の種類	空調・換気設備系統図
縮尺	NO SCALE
図面番号	M-12
完成年月日	平成24年3月31日
	沖縄都市モノレール株式会社





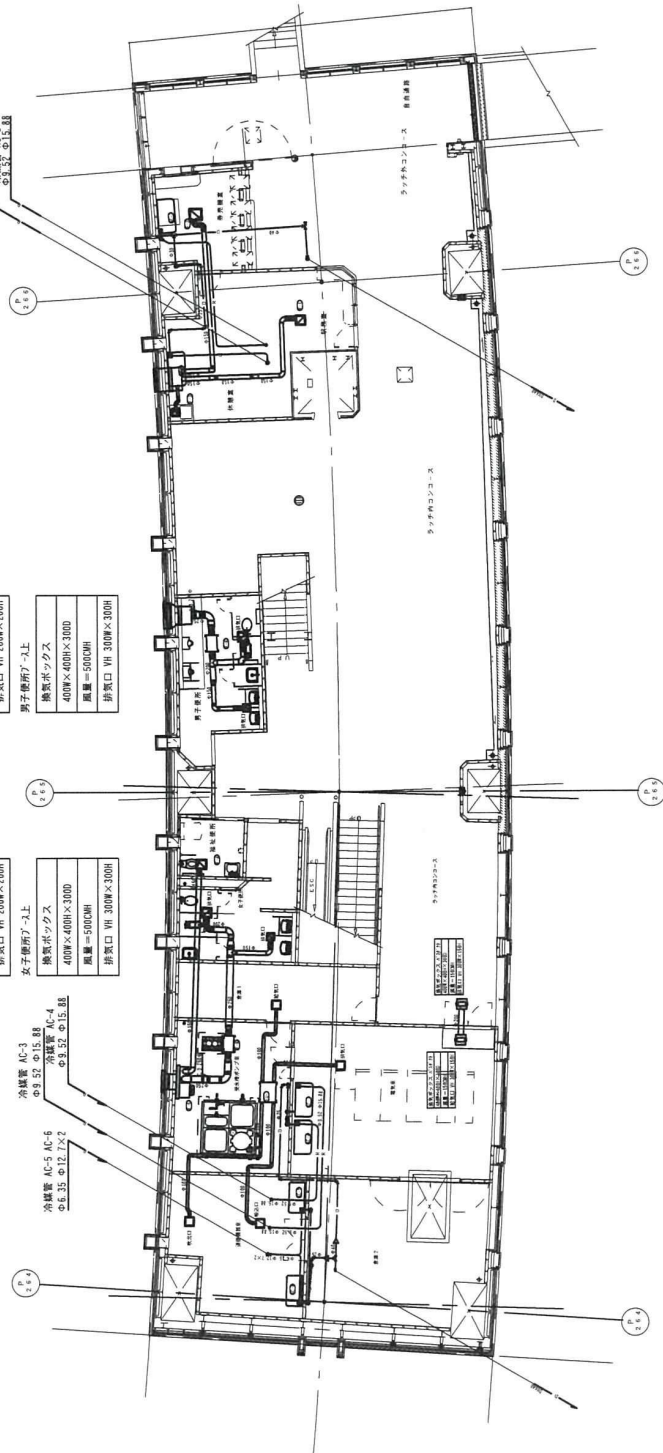

コンコース階空調・換気設備平面図 S=1/100

完成図

工事名	空欄機更新工事(進行中)
工事場所	那覇市泉崎地内
施工業者	株式会社国産ビル産業
工期	平成23年12月12日～平成24年3月31日
図面の種類	コンコース階空調・換気平面図
縮尺	1/100 図面番号 M-13
完成年月日	平成24年3月31日
	沖縄都市モノレール株式会社

空調機器一覽表

機器番号	機器名称	仕様・規格	数量	備考
AC-1	空冷式パッケージ冷房機 (セパレート形)	壁掛け型 冷房能力: 11.2kw 室内機: 1φ×200V×0.075kw 室外機: 3φ×200V×3.0kw 型式: RPK-P112K/RAS-P112A	1台	通信機器室
AC-2	空冷式パッケージ冷房機 (セパレート形)	壁掛け型 冷房能力: 4.0kw 室内機: 1φ×200V×0.03kw 室外機: 3φ×200V×1.1kw 型式: RPK-MP40K/RAS-MP40A	1台	券売機室
AC-3	空冷式パッケージ冷房機 (セパレート形)	天井カセット型 (4方向吹出し) 冷房能力: 8.0kw 室内機: 1φ×200V×0.059kw 室外機: 3φ×200V×2.2kw 型式: RCJ-P80K(T)/RAS-P80A	1台	駅務室
AC-4	空冷式パッケージ冷房機 (セパレート形)	天井露出型 冷房能力: 11.2kw 室内機: 1φ×200V×0.095kw 室外機: 3φ×200V×3.0kw 型式: RPC-112K(T)/RAS-P112A	3台	電気室

換気機器一覽表


機器番号	機器名称	仕様・規格	数量	備考
F-1	天井埋込換気扇	羽径: 100φ 風量: 150m3/h×80Pa 1φ100V×28W 型式: DS-18B	1台	駅務室
F-2	天井埋込換気扇	羽径: 150φ 風量: 320m3/h×80Pa 1φ100V×33W 型式: DS-24BV	1台	券売機室
F-3	天井埋込換気扇	羽径: 100φ 風量: 70m3/h×80Pa 1φ100V×14W 型式: DS-14BM	1台	休憩室
F-4	天井埋込換気扇	羽径: 150φ 風量: 180m3/h×80Pa 1φ100V×46kw 型式: DS-20B	1台	福祉便所
F-5	有圧換気扇	羽径: 250φ 風量: 600m3/h×45Pa 1φ100V×25W 型式: PN-254-002SH	1台	ボンプ室
F-6	排気ファン	羽径: 200φ 風量: 650m3/h×80Pa 1φ100V×65kw 型式: HFS-65SU	2台	男子・女子便所
FE-1	排気ファン	羽径: 250φ 風量: 1100m3/h×150Pa 1φ×100V×27W 型式: HFS-120SU	1台	エレベーター機械室
FS-1	給気ファン	羽径: 250φ 風量: 1100m3/h×150Pa 1φ×100V×27W 型式: HFS-120SU	1台	エレベーター機械室

凡例

種別	記号	仕様
ダクト		スライダダクト(国産引)
換気ダクト		矩形ダクト(国産引)
給気口		メーカー標準品
排気口		メーカー標準品
天井吊り下げ型		
天井露出型		
壁掛け型		
冷媒管		冷媒用保護管
ドレン管		硬質塩化ビニール管(引)

完成図



工事名	沖縄都市モノレール東区線駅機械設備工事
工事場所	那覇市久茂地内
施工業者	株式会社 大城建設
工期	平成12年10月17日 ~ 平成15年12月25日
図面の種類	空調・換気設備一覽表及び凡例
図面番号	NO SCALE
完成年月日	平成15年4月30日
作成者	沖縄都市モノレール株式会社

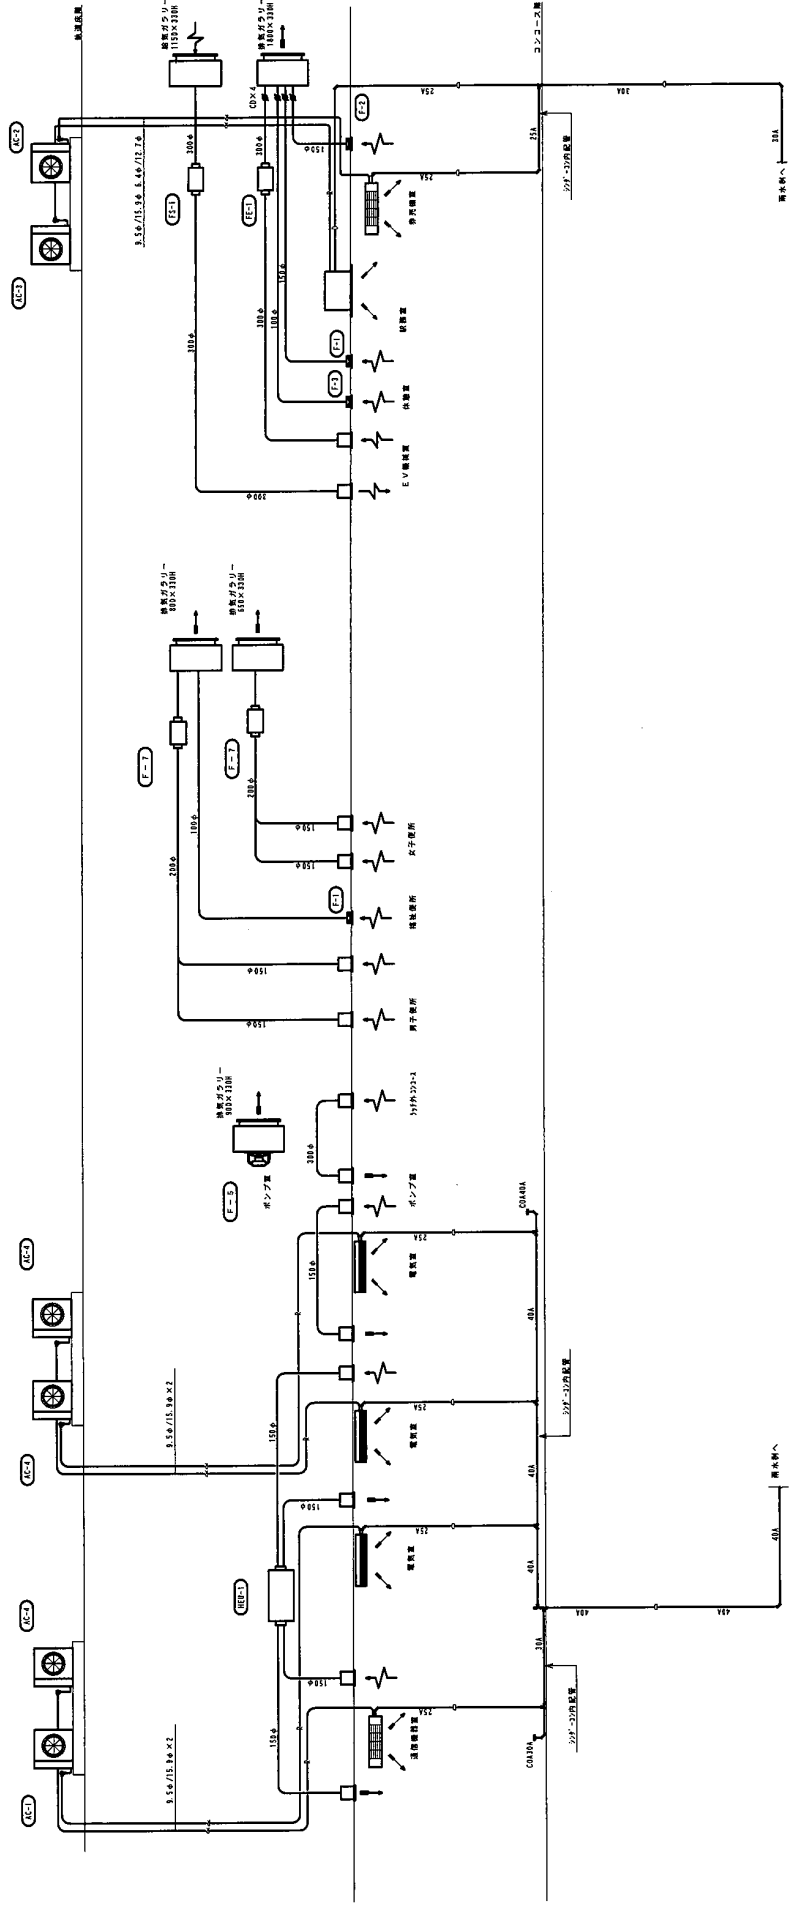

完 成 図

空調・換気設備系統図 NO SCALE

工 事 名	沖縄都市モノレール東区間延伸建設工事			
工 事 場 所	那覇市久茂地内			
機 工 業 者	株式会社 大 城 屋			
工 期	平成12年10月17日 ~ 平成15年12月25日			
図 面 の 種 別	空調・換気設備系統図			
番 号	R	図面番号	M-13	
完 成 年 月 日	平成15年4月30日			
沖縄都市モノレール株式会社				

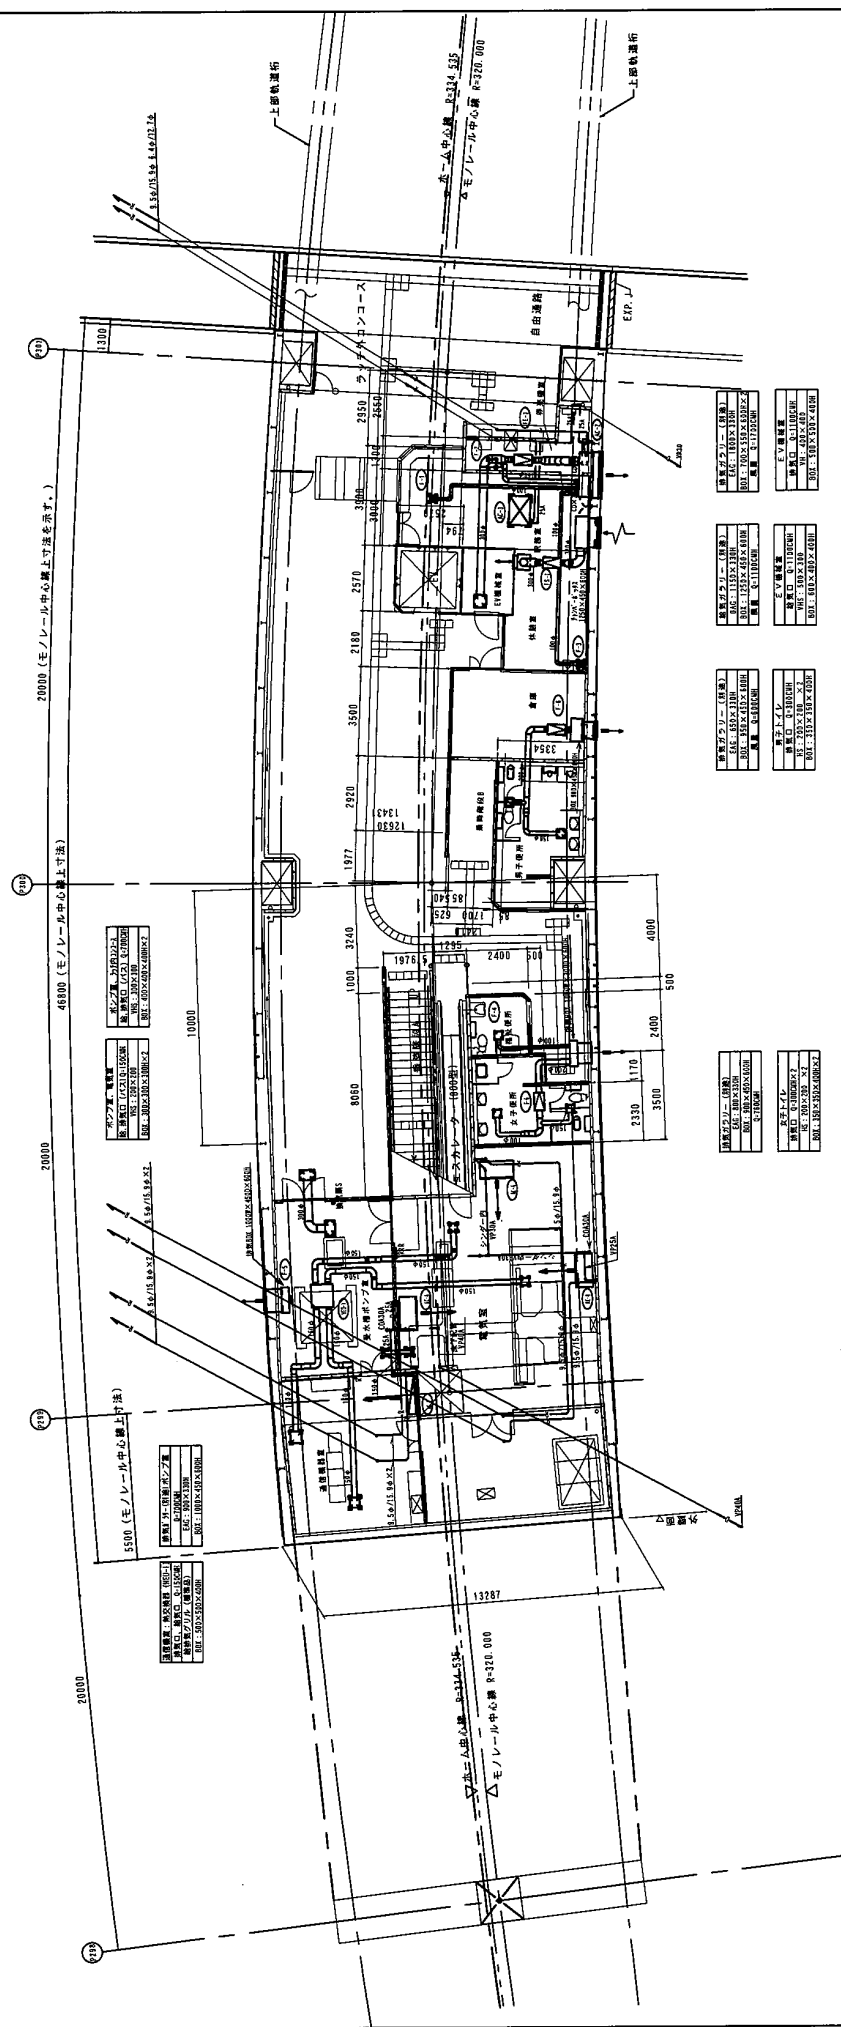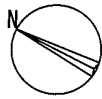

工 事 名	沖縄都市モノレール株式会社建設事業
工 事 場 所	那覇市久茂地内
施 工 業 者	株式会社 大 城 組
工 期	平成15年10月17日 ~ 平成15年12月25日
図 面 の 種 別	コンコース附空調・換気設備平面図
図 面 番 号	1/100
図 面 尺 寸	縦横 1/100
完成年月日	平成15年4月30日
製 図 者	沖繩都市モノレール株式会社

コンコース附空調・換気設備平面図 1/100

全熱交換器機器一覧表

番 号	機器名称	接続口径(mm)	特 性			熱交換効率(%)		電気特性		数量(台)	備 考
			風量(m ³ /h)	静圧(Pa)	騒音(dB)	温 度	入口温度	電 源	消費電力(W)		
EV-1	全熱交換器	—	650	—	—	—	58以上	1φ100V	0.33	2	施設課事務所 型式:VAM650FS
EV-2	全熱交換器	—	350	—	—	—	58以上	1φ100V	0.207	1	社長室 型式:VAM650FS
EV-3	全熱交換器	—	250	—	—	—	58以上	1φ100V	0.108	2	常務室、風除室 型式:VAM250FS
EV-4	全熱交換器	—	150	—	—	—	58以上	1φ100V	0.095	4	応接室、女子更衣室 1階会議室、倉庫-1 型式:VAM150FS
EV-5	全熱交換器	—	100	—	—	—	50以上	1φ100V	0.035	4	施設課休憩室、守衛室 07カ-室、経理課 型式:VEC100BS

換気機器一覧表


番 号	機器名称	羽根サイズ(mm)	風量(m ³ /h)	静圧(Pa)	騒音(dB)	接続口径(mm)	電 源	消費電力(W)	数量(台)	備 考
FS-2	給気ファン	—	600	—	—	—	1φ100V	0.1	1	電気室倉庫 型式:BF-21S
FE-1	排気ファン	—	1000	—	—	—	1φ100V	0.4	1	便所(男子/女子) 型式:BF-21S
FE-3	排気ファン	—	600	—	—	—	1φ100V	0.1	1	電気室倉庫 型式:BF-17S
FSE-1	給排気ファン	—	200	—	—	—	1φ100V	0.084	1	倉庫-2 型式:BFS-30WS
V-1	天井埋込扇	—	200	—	—	—	1φ100V	0.038	1	経営戦略課 型式:VD-18Z4
V-4	天井埋込扇	—	100	—	—	—	1φ100V	0.017	2	経理課、守衛室 型式:VD-15Z5

機 器 表 (換気設備)

記号	名称	仕様	電動機 (W)	備考	機種名
EV-1	全熱交換器	形 式：天排型ダクト形	電源	型式	VAM650FS
		風 量：650m ³ /h×10mmAq	0.33	消費電力	
EV-2	全熱交換器	付属品：排気スイッチ、SUS製パイプワード (200φ×2)			VAM350FS
		形 式：天排型ダクト形	電源	型式	
EV-3	全熱交換器	風 量：350m ³ /h×10mmAq	0.207	消費電力	VAM250FS
		付属品：排気スイッチ、SUS製パイプワード (150φ×2)			
EV-4	全熱交換器	形 式：天排型ダクト形	電源	型式	VAM150FS
		風 量：250m ³ /h×8mmAq	0.108	消費電力	
EV-5	全熱交換器	付属品：排気スイッチ、SUS製パイプワード (150φ×2)			VEC100BS
		形 式：天排型ダクト形	電源	型式	
FS-1	給気ファン	風 量：100m ³ /h×8mmAq	0.036	消費電力	BF-21S
		付属品：排気スイッチ、SUS製パイプワード (100φ×2)			
FS-2	給気ファン	インテリジ型ルーバー			BF-17S
		形 式：天排型ダクト形	電源	型式	
FE-1	排気ファン	風 量：800m ³ /h×18mmAq (換気量)	0.4	消費電力	BF-21S
		付属品：SUS製パイプワード (250φ×1)			
FE-2	排気ファン	形 式：スリロコファン	電源	型式	BF-21S
		風 量：600m ³ /h×12mmAq (換気量)	0.1	消費電力	
FE-3	排気ファン	付属品：SUS製パイプワード (250φ×1)			BF-21S
		形 式：スリロコファン	電源	型式	
FSE-1	給排気ファン	風 量：1,000m ³ /h×17mmAq (換気量)	0.4	消費電力	BFS-30WS
		付属品：SUS製パイプワード (250φ×1)			
		形 式：スリロコファン	電源	型式	
		風 量：600m ³ /h×11mmAq (換気量)	0.1	消費電力	
		付属品：SUS製パイプワード (250φ×1)			
		形 式：天排型ダクト形	電源	型式	
		風 量：200m ³ /h×10mmAq (換気量)	0.084	消費電力	
		付属品：SUS製パイプワード (150φ×2)			
		排気スイッチ			

機 器 表 (換気設備)

記号	名称	仕様	電動機 (出力)		備考	機種名
			kW	電圧		
V-1	天井埋込扇	形 式：吸排型	1.4	100V	選入	VD-18Z4
		風 量：200m ³ /h×5mmAq (換気保証)	0.033	消費電力		
		付属品：SUS製パイプワード				
V-2	天井埋込扇	形 式：吸排型 (本体ステンレス製)	1.4	100V	選入	VD-15ZPT5
		風 量：170m ³ /h×5mmAq (換気保証)	0.024	消費電力		
		付属品：SUS製パイプワード				
V-3	天井埋込扇	形 式：吸排型 (本体ステンレス製)	1.4	100V	選入	VD-15ZPT5
		風 量：150m ³ /h×5mmAq (換気保証)	0.024	消費電力		
		付属品：SUS製パイプワード				
V-4	天井埋込扇	形 式：吸排型	1.4	100V	選入	VD-15Z5
		風 量：100m ³ /h×5mmAq (換気保証)	0.017	消費電力		
		付属品：SUS製パイプワード				
</						

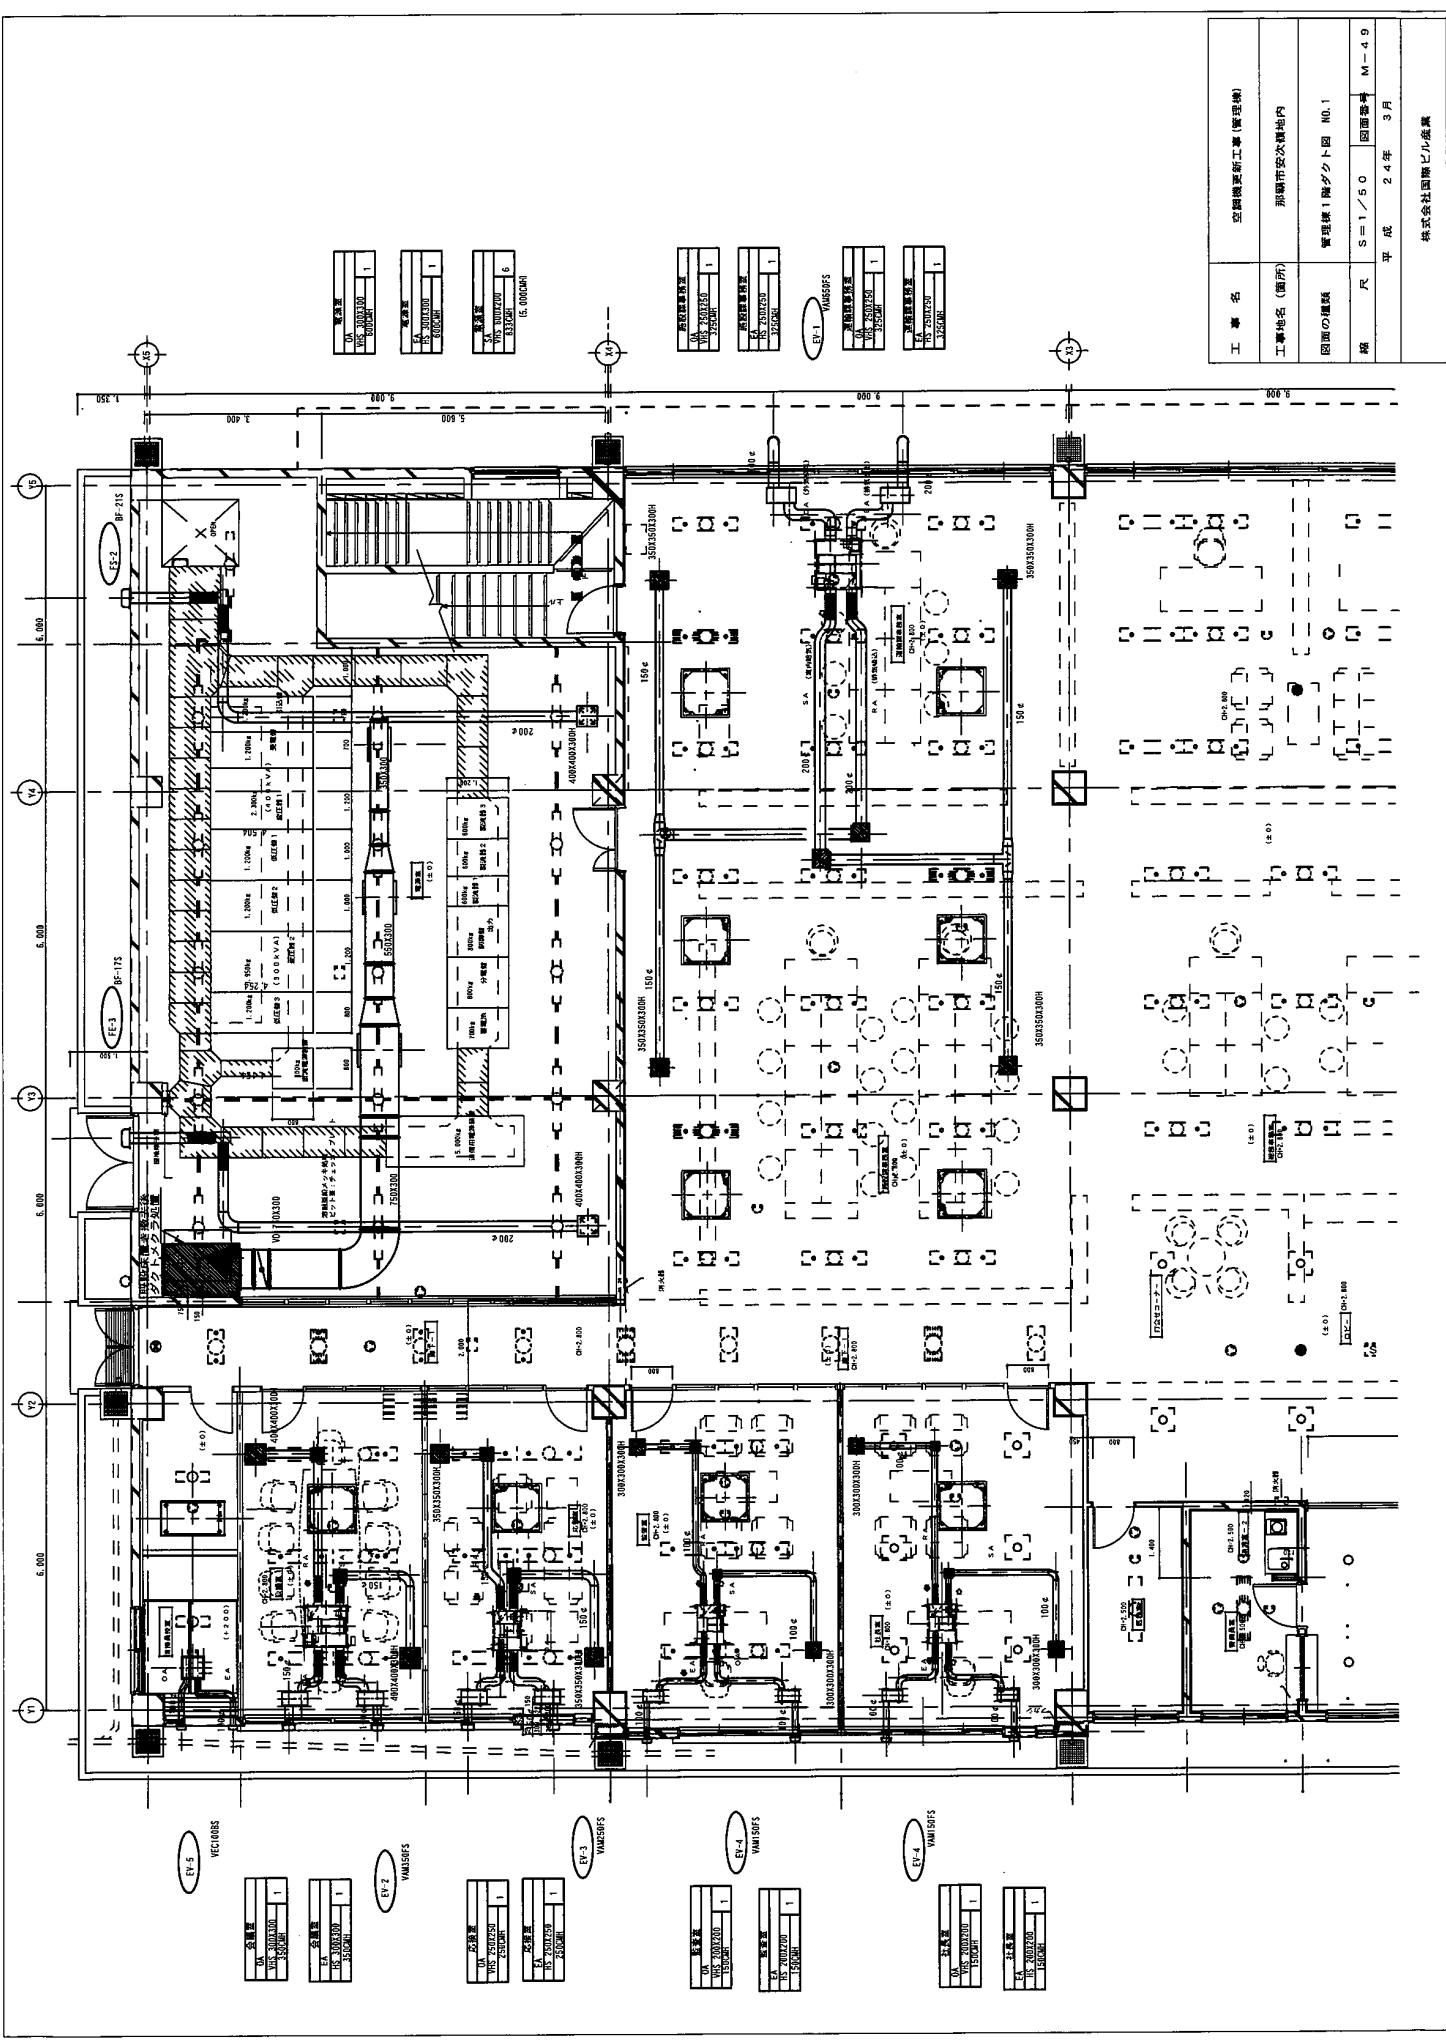

工 事 名	空調機更新工事 (管理棟)
工事地名 (箇所)	那覇市役次機地内
縮 尺	S=1/50
期 次	平成 24年 3月
図面番号	M-49
株式会社国際ビル産業	



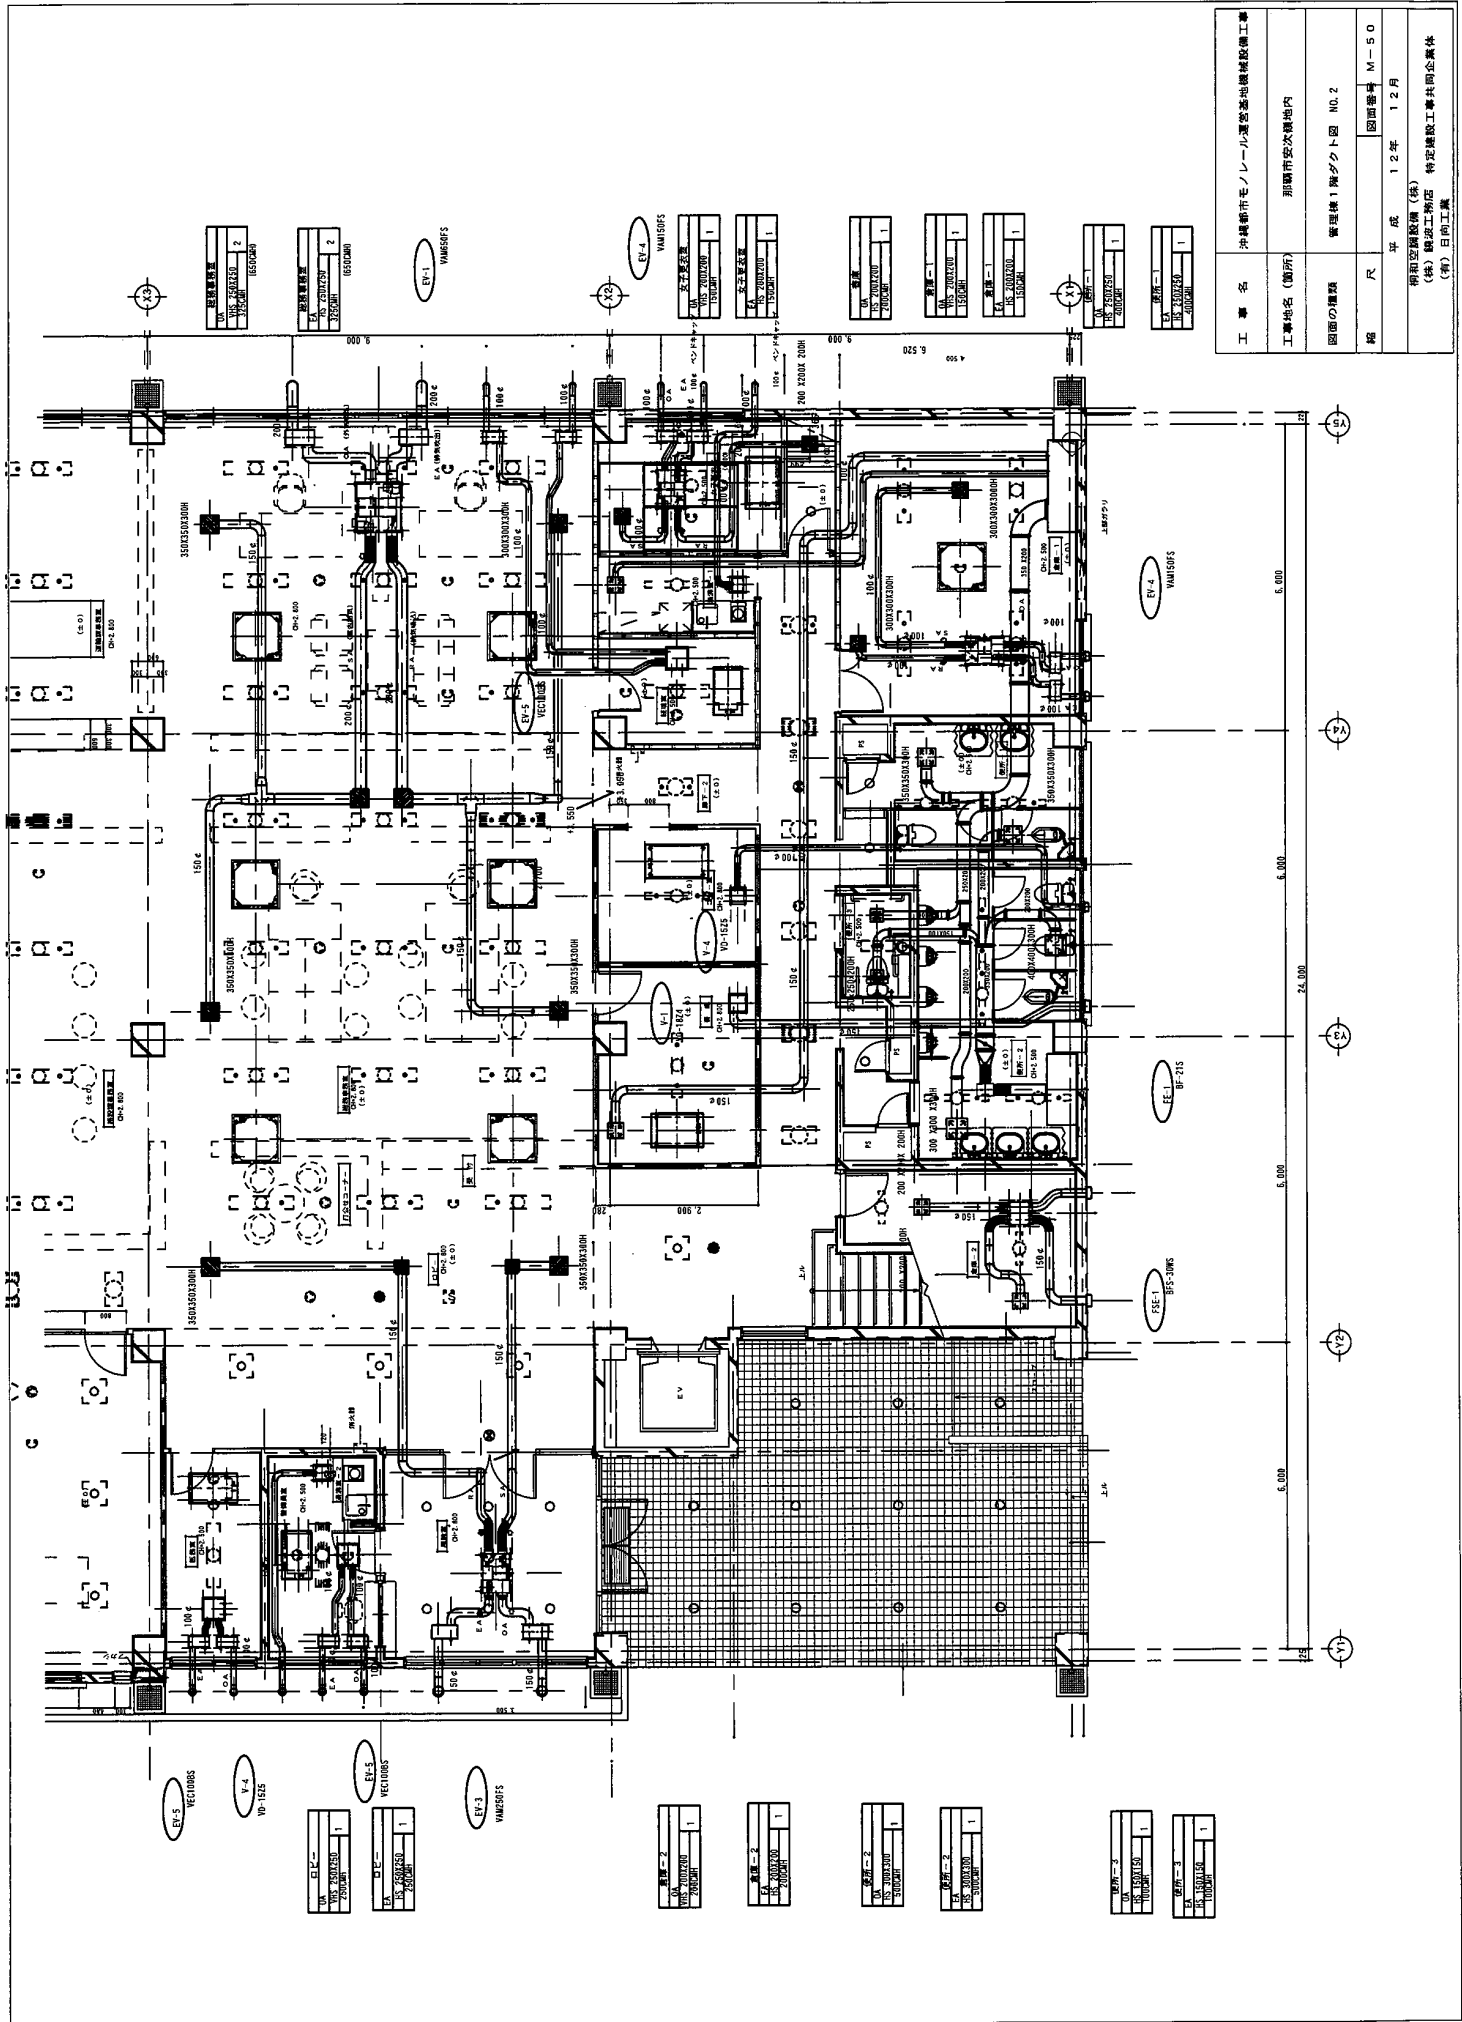

工事地名 (箇所)	那覇市安久場地内		
図面の種類	管理棟 1 階ダクト図 NO. 2		
縮 尺	定 尺	図面番号	M-50
平成 12 年 12 月			

工事請負契約書（案）

- 1 工 事 名 令和7年度 換気設備更新工事
- 2 工 事 個 所 県庁前駅、美栄橋駅、管理棟1階
- 3 工 事 期 間 自 令和〇年〇月〇日から
至 令和〇年〇月〇日まで

- 4 請 負 代 金 金 ●●円
- 〔うち取引に係る消費税
及び地方消費税の額〕 金 ●●円

- 5 契約保証金 ●●（第4条に準ずる）

6 特 約 事 項

本工事に係る消費税及び地方消費税の税率は、社会保障の安定財源の確保等を図る税制の抜本的な改革を行うための消費税法の一部を改正する等の法律（平成24年法律第68号）第2条に規定する消費税率の引き上げに係る改正規定が施行された場合、同規定に基づき税率を変更するものとする。

上記の工事について、発注者と受注者は、各々の対等な立場における合意に基づいて、別添の条項によって公正な請負契約を締結し、信義に従って誠実にこれを履行するものとする。

本契約の証として、本書2通を作成し、当事者記名押印の上、各自1通を保有する。

令和〇年〇月〇日

発 注 者 住 所 沖縄県那覇市字安次嶺 377-2
商号又は名称 沖縄都市モノレール株式会社
氏 名 代表取締役社長 渡慶次 道俊 印

受 注 者 住 所
商号又は名称
氏 名

(総 則)

- 第1条** 発注者及び受注者は、この約款（契約書を含む。以下同じ。）に基づき、設計図書（別冊の図面、仕様書、現場説明書及び現場説明に対する質問回答書をいう。以下同じ。）に従い、日本国の法令を遵守し、この契約（この約款及び設計図書を内容とする工事の請負契約をいう。以下同じ。）を履行しなければならない。
- 2 受注者は、契約書記載の工事を契約書記載の工期内に完成し、工事目的物を発注者に引き渡すものとし、発注者は、その請負代金を支払うものとする。
- 3 仮設、施工方法その他工事目的物を完成するために必要な一切の手段（以下「施工方法等」という。）については、この約款及び設計図書に特別の定めがある場合を除き、受注者がその責任において定める。
- 4 受注者は、この契約の履行に関して知り得た秘密を漏らしてはならない。
- 5 この約款に定める請求、通知、報告、申出、承諾及び解除は、書面により行わなければならない。
- 6 この契約の履行に関して発注者と受注者との間で用いる言語は、日本語とする。
- 7 この約款に定める金銭の支払いに用いる通貨は、日本円とする。
- 8 この契約の履行に関して発注者と受注者との間で用いる計量単位は、設計図書に特別の定めがある場合を除き、計量法（平成4年法律第51号）に定めるものとする。
- 9 この約款及び設計図書における期間の定めについては、民法（明治29年法律第89号）及び商法（明治32年法律第48号）の定めるところによるものとする。
- 10 この契約は、日本国の法令に準拠するものとする。
- 11 この契約に係る訴訟については、合意による専属的管轄裁判所とし、第一審の裁判所を那覇地方裁判所とする。
- 12 受注者が共同企業体を結成している場合においては、発注者は、この契約に基づくすべての行為を共同企業体の代表者に対して行うものとし、発注者が当該代表者に対して行ったこの契約に基づくすべての行為は、当該企業体のすべての構成員に対して行ったものとみなし、また、受注者は、発注者に対して行うこの契約に基づくすべての行為について当該代表者を通じて行わなければならない。

(関連工事の調整)

- 第2条** 発注者は、受注者の施工する工事及び発注者の発注に係る第三者の施工する他の工事が施工上密接に関連する場合において、必要があるときは、その施工につき、調整を行うものとする。この場合においては、受注者は、発注者の調整に従い、当該第三者の行う工事の円滑な施工に協力しなければならない。

(請負代金内訳書及び工程表)

- 第3条** 受注者は、この契約締結後15日以内に設計図書に基づいて、請負代金内訳書（以下「内訳書」という。）及び工程表を作成し、発注者に提出しなければならない。
- 2 内訳書には、健康保険、厚生年金保険及び雇用保険に係る法定福利費を明示するものとする。

3 内訳書及び工程表は、発注者及び受注者を拘束するものではない。

(契約の保証)

第4条 受注者は、この契約の締結と同時に、次の各号のいずれかに掲げる保証を付さなければならない。ただし、第(5)号の場合においては、履行保証保険契約の締結後、直ちにその保険証券を発注者に寄託しなければならない。

(1) 契約保証金の納付

(2) 契約保証金に代わる担保となる有価証券等の提供

(3) この契約による債務の不履行により生ずる損害金の支払いを保証する銀行又は発注者が
確実と認める金融機関等の保証

(4) この契約による債務の履行を保証する公共工事履行保証証券による保証

(5) この契約による債務の不履行により生ずる損害をてん補する履行保証保険契約の締結

2 前項の保証に係る契約保証金の額、保証金額又は保険金額（第4項において「保証の額という。）は、請負代金額の10分の1以上としなければならない。

3 受注者が第1項第3号から第5号までのいずれかに掲げる保証を付す場合は、当該保証は第55条第3項各号に規定する者による契約の解除の場合についても保証するものでなければならない。

4 第1項の規定により、受注者が同項第(2)号又は第(3)号に掲げる保証を付したときは、当該保証は契約保証金に代わる担保の提供として行われたものとし、同項第(4)号又は第(5)号に掲げる保証を付したときは、契約保証金の納付を免除する。

5 請負代金額の変更があった場合には、保証の額が変更後の請負代金額の10分の1に達するまで、発注者は、保証の額の増額を請求することができ、受注者は、保証の額の減額を請求することができる。

(権利義務の譲渡等)

第5条 受注者は、この契約により生ずる権利又は義務を第三者に譲渡し、又は承継させてはならない。ただし、あらかじめ、発注者の承諾を得た場合は、この限りでない。

2 受注者は、工事目的物並びに工事材料（工場製品を含む。以下同じ。）のうち第13条第2項の規定による検査に合格したもの及び第38条第3項の規定による部分払のための確認を受けたものを第三者に譲渡し、貸与し、又は抵当権その他の担保の目的に供してはならない。ただし、あらかじめ、発注者の承諾を得た場合は、この限りでない。

3 受注者が前払金の使用や部分払等によってもなおこの契約の目的物に係る工事の施工に必要な資金が不足することを疎明したときは、発注者は、特段の理由がある場合を除き、受注者の請負代金債権の譲渡について、第1項ただし書きの承諾をしなければならない。

4 受注者は、前項の規定により、第1項ただし書の承諾を受けた場合は、請負代金債権の譲渡により得た資金をこの契約の目的物に係る工事の施工以外に使用してはならず、またその用途を疎明する書類を発注者に提出しなければならない。

(一括委任又は一括下請負の禁止)

第6条 受注者は、工事の全部若しくはその主たる部分又は他の部分から独立してその機能を發揮する工作物の工事を一括して第三者に委任し、又は請け負わせてはならない。

(下請負人の通知)

第7条 発注者は、受注者に対して、下請負人の商号又は名称その他必要な事項の通知を請求することができる。

第7条の2 受注者は、次の各号に掲げる届出をしていない建設業者（建設業法（昭和24年法律第100号）第2条第3項に定める建設業者をいい、当該届出の義務がない者を除く。以下「社会保険等未加入建設業者」という。）を下請契約（受注者が直接締結する下請契約に限る。以下この条において同じ。）の相手方としてはならない。

（1）健康保険法（大正11年法律第70条）第48条の規定による届出

（2）厚生年金保険法（昭和29年法律第115条）第27条の規定による届出

（3）雇用保険法（昭和49年法律第116号）第7条の規定による届出

- 2 前項の規定にかかわらず、受注者は、当該建設業者と下請契約を締結しなければ工事の施工が困難となる場合その他の特別の事情がある発注者が認める場合は、社会保険等未加入建設業者を下請契約の相手方とすることができる。この場合において、受注者は、発注者の指定する期間内に、当該社会保険等未加入建設業者が前項各号に掲げる届出をし、当該事実を確認することができる書類（以下「確認書類」という。）を発注者に提出しなければならない。
- 3 受注者は、前項に定める特別の事業があると認められなかった場合又は同項に定める期間内に確認書類を提出しなかった場合は、発注者の請求に基づき、違約罰として、受注者が当該社会保険等未加入建設業者と締結した下請契約の最終の請負代金の額の10分の1に相当する額を、発注者の指定する期間内に支払わなければならない。

(特許権等の使用)

第8条 受注者は、特許権、実用新案権、意匠権、商標権その他日本国の法令に基づき保護される第三者の権利（以下「特許権等」という。）の対象となっている工事材料、施工方法等を使用するときは、その使用に関する一切の責任を負わなければならない。ただし、発注者がその工事材料、施工方法等を指定した場合において、設計図書に特許権等の対象である旨の明示がなく、かつ、受注者がその存在を知らなかったときは、発注者は、受注者がその使用に関して要した費用を負担しなければならない。

(監督員)

第9条 発注者は、監督員を置いたときは、その氏名を受注者に通知しなければならない。監督員を変更したときも同様とする。

- 2 監督員は、この約款の他の条項に定めるもの及びこの約款に基づく発注者の権限とされる事項のうち発注者が必要と認めて監督員に委任したもののほか、設計図書に定めるところにより、次に掲げる権限を有する。

（1）この契約の履行についての受注者又は受注者の現場代理人に対する指示、承諾又は協議

- (2) 設計図書に基づく工事の施工のための詳細図等の作成及び交付又は受注者が作成した詳細図等の承諾
- (3) 設計図書に基づく工程の管理、立会い、工事の施工状況の検査又は工事材料の試験若しくは検査（確認を含む。）
- 3 発注者は、2 名以上の監督員を置き、前項の権限を分担させたときにあってはそれぞれの監督員の有する権限の内容を、監督員にこの約款に基づく発注者の権限の一部を委任したときにあっては当該委任した権限の内容を、受注者に通知しなければならない。
- 4 第 2 項の規定に基づく監督員の指示又は承諾は、原則として、書面により行わなければならない。
- 5 発注者が監督員を置いたときは、この約款に定める請求、通知、報告、申出、承諾及び解除については、設計図書に定めるものを除き、監督員を経由して行うものとする。この場合においては、監督員に到達した日をもって発注者に到達したものとみなす。
- 6 発注者が監督員を置かないときは、この約款に定める監督員の権限は、発注者に帰属する。

（現場代理人及び主任技術者等）

第 10 条 受注者は、次の各号に掲げる者を定めて工事現場に設置し、設計図書に定めるところにより、その氏名その他必要な事項を発注者に通知しなければならない。これらの者を変更したときも同様とする。

- (1) 現場代理人
 - (2) 主任技術者（建設業法（昭和 24 法律第百号）第 26 条第 3 の規定に該当する場合は、専任の主任技術者）又は監理技術者（建設業法 26 条第 3 項の規定に該当する場合は、監理技術者資格者証の交付を受けた専門の監理技術者）
 - (3) 専門技術者（建設業法（昭和 24 年法律第 100 号）第 26 条の 2 に規定する技術者をいう。以下同じ。）
- 2 現場代理人は、この契約の履行に関し、工事現場に常駐し、その運営、取締りを行うほか、請負代金額の変更、請負代金の請求及び受領、第 12 条第 1 項の請求の受理、同条第 3 項の決定及び通知並びにこの契約の解除に係る権限を除き、この契約に基づく受注者の一切の権限を行使することができる。
- 3 発注者は、前項の規定にかかわらず、現場代理人の工事現場における運営、取締り及び権限の行使に支障がなく、かつ、発注者との連絡体制が確保されると認めた場合には、現場代理人について工事現場における常駐を要しないこととすることができる。
- 4 受注者は、第 2 項の規定にかかわらず、自己の有する権限のうち現場代理人に委任せず自ら行使しようとするものがあるときは、あらかじめ、当該権限の内容を発注者に通知しなければならない。
- 5 現場代理人、主任技術者（監理技術者）及び専門技術者は、これを兼ねることができる。

（履行報告）

第 11 条 受注者は、設計図書に定めるところにより、この契約の履行について発注者に報告しなければならない。

（工事関係者に関する措置請求）

第 12 条 発注者は、現場代理人がその職務（主任技術者（監理技術者）又は専門技術者と兼任する現場代理人にあっては、それらの者の職務を含む。）の執行につき著しく不適当と認められるときは、受注者に対して、その理由を明示した書面により、必要な措置をとるべきことを請求することができる。

2 発注者又は監督員は、主任技術者（監理技術者）、専門技術者（これらの者と現場代理人を兼任する者を除く。）その他受注者が工事を施工するために使用している下請負人、労働者等で工事の施工又は管理につき著しく不適当と認められるものがあるときは、受注者に対して、その理由を明示した書面により、必要な措置をとるべきことを請求することができる。

3 受注者は、前 2 項の規定による請求があったときは、当該請求に係る事項について決定し、その結果を請求を受けた日から 10 日以内に発注者に通知しなければならない。

4 受注者は、監督員がその職務の執行につき著しく不適当と認められるときは、発注者に対して、その理由を明示した書面により、必要な措置をとるべきことを請求することができる。

5 発注者は、前項の規定による請求があったときは、当該請求に係る事項について決定し、その結果を、請求を受けた日から 10 日以内に受注者に通知しなければならない。

（工事材料の品質及び検査等）

第 13 条 工事材料の品質については、設計図書に定めるところによる。設計図書にその品質が明示されていない場合にあっては、中等の品質を有するものとする。

2 受注者は、設計図書において監督員の検査（確認を含む。以下この条において同じ。）を受けて使用すべきものと指定された工事材料については、当該検査に合格したものを使用しなければならない。この場合において、当該検査に直接要する費用は、受注者の負担とする。

3 監督員は、受注者から前項の検査を請求されたときは、請求を受けた日から 7 日以内に応じなければならない。

4 受注者は、工事現場内に搬入した工事材料を監督員の承諾を受けずに工事現場外に搬出してはならない。

5 受注者は、前項の規定にかかわらず、第 2 項の検査の結果不合格と決定された工事材料については、当該決定を受けた日から 7 日以内に工事現場外に搬出しなければならない。

（監督員の立会い及び工事記録の整備等）

第 14 条 受注者は、設計図書において監督員の立会いの上調合し、又は調合について見本検査を受けるものと指定された工事材料については、当該立会いを受けて調合し、又は当該見本検査に合格したものを使用しなければならない。

2 受注者は、設計図書において監督員の立会いの上施工するものと指定された工事については、当該立会いを受けて施工しなければならない。

3 受注者は、前 2 項に規定するほか、発注者が特に必要があると認めて設計図書において見本又は工事写真等の記録を整備すべきものと指定した工事材料の調合又は工事の施工をするときは、設計図書に定めるところにより、当該見本又は工事写真等の記録を整備し、監督員の請求があったときは、当該請求を受けた日から 7 日以内に提出しなければならない。

- 4 監督員は、受注者から第1項又は第2項の立会い又は見本検査を請求されたときは、当該請求を受けた日から7日以内に応じなければならない。
- 5 前項の場合において、監督員が正当な理由なく受注者の請求に7日以内に応じないため、その後の工程に支障をきたすときは、受注者は、監督員に通知した上、当該立会い又は見本検査を受けることなく、工事材料を調合して使用し、又は工事を施工することができる。この場合において、受注者は、当該工事材料の調合又は当該工事の施工を適切に行ったことを証する見本又は工事写真等の記録を整備し、監督員の請求があったときは、当該請求を受けた日から7日以内に提出しなければならない。
- 6 第1項、第3項又は前項の場合において、見本検査又は見本若しくは工事写真等の記録の整備に直接要する費用は、受注者の負担とする。

(支給材料及び貸与品)

第15条 発注者が受注者に支給する工事材料（以下「支給材料」という。）及び貸与する建設機械器具（以下「貸与品」という。）の品名、数量、品質、規格又は性能、引渡場所及び引渡時期は、設計図書に定めるところによる。

- 2 監督員は、支給材料又は貸与品の引渡しに当たっては、受注者の立会いの上、発注者の負担において、当該支給材料又は貸与品を検査しなければならない。この場合において、当該検査の結果、その品名、数量、品質又は規格若しくは性能が設計図書の定めと異なり、又は使用に適当でないと認めたときは、受注者は、その旨を直ちに発注者に通知しなければならない。
- 3 受注者は、支給材料又は貸与品の引渡しを受けたときは、引渡しの日から7日以内に、発注者に受領書又は借用書を提出しなければならない。
- 4 受注者は、支給材料又は貸与品の引渡しを受けた後、当該支給材料又は貸与品に第2項の検査により発見することが困難であった隠れた瑕疵があり使用に適当でないと認めたときは、その旨を直ちに発注者に通知しなければならない。
- 5 発注者は、受注者から第3項後段又は前項の規定による通知を受けた場合において、必要があると認められるときは、当該支給材料若しくは貸与品に代えて他の支給材料若しくは貸与品を引き渡し、支給材料若しくは貸与品の品名、数量、品質若しくは規格若しくは性能を変更し、又は理由を明示した書面により、当該支給材料若しくは貸与品の使用を受注者に請求しなければならない。
- 6 発注者は、前項に規定するほか、必要があると認めるときは、支給材料又は貸与品の品名、数量、品質、規格若しくは性能、引渡場所又は引渡時期を変更することができる。
- 7 発注者は、前2項の場合において、必要があると認められるときは工期若しくは請負代金額を変更し、又は受注者に損害を及ぼしたときは必要な費用を負担しなければならない。
- 8 受注者は、支給材料及び貸与品を善良な管理者の注意をもって管理しなければならない。
- 9 受注者は、設計図書に定めるところにより、工事の完成、設計図書の変更等によって不用となった支給材料又は貸与品を発注者に返還しなければならない。
- 10 受注者は、故意又は過失により支給材料又は貸与品が滅失若しくはき損し、又はその返還が不可能となったときは、発注者の指定した期間内に代品を納め、若しくは原状に復して返還し、又は返還に代えて損害を賠償しなければならない。

- 11 受注者は、支給材料又は貸与品の使用方法が設計図書に明示されていないときは、監督員の指示に従わなければならない。

(工事用地の確保等)

第 16 条 発注者は、工事用地その他設計図書において定められた工事の施工上必要な用地（以下「工事用地等」という。）を受注者が工事の施工上必要とする日（設計図書に特別の定めがあるときは、その定められた日）までに確保しなければならない。

- 2 受注者は、確保された工事用地等を善良な管理者の注意をもって管理しなければならない。
- 3 工事の完成、設計図書の変更等によって工事用地等が不用となった場合において、当該工事用地等に受注者が所有又は管理する工事材料、建設機械器具、仮設物その他の物件（下請負人の所有又は管理するこれらの物件を含む。）があるときは、受注者は、当該物件を撤去するとともに、当該工事用地等を修復し、取り片付けて、発注者に明け渡さなければならない。
- 4 前項の場合において、受注者が正当な理由なく、相当の期間内に当該物件を撤去せず、又は工事用地等の修復若しくは取片付けを行わないときは、発注者は、受注者に代わって当該物件を処分し、工事用地等の修復若しくは取片付けを行うことができる。この場合においては、受注者は、発注者の処分又は修復若しくは取片付けについて異議を申し出ることができず、また、発注者の処分又は修復若しくは取片付けに要した費用を負担しなければならない。
- 5 第 3 項に規定する受注者のとるべき措置の期限、方法等については、発注者が受注者の意見を聴いて定める。

(設計図書不適合の場合の改造義務及び破壊検査等)

第 17 条 受注者は、工事の施工部分が設計図書に適合しない場合において、監督員がその改造を請求したときは、当該請求に従わなければならない。この場合において、当該不適合が監督員の指示によるときその他発注者の責めに帰すべき事由によるときは、発注者は、必要があると認められるときは工期若しくは請負代金額を変更し、又は受注者に損害を及ぼしたときは必要な費用を負担しなければならない。

- 2 監督員は、受注者が第 13 条第 2 項又は第 14 条第 1 項から第 3 項までの規定に違反した場合において、必要があると認められるときは、工事の施工部分を破壊して検査することができる。
- 3 前項に規定するほか、監督員は、工事の施工部分が設計図書に適合しないと認められる相当の理由がある場合において、必要があると認められるときは、当該相当の理由を受注者に通知して、工事の施工部分を最小限度破壊して検査することができる。
- 4 前 2 項の場合において、検査及び復旧に直接要する費用は受注者の負担とする。

(条件変更等)

第 18 条 受注者は、工事の施工に当たり、次の各号のいずれかに該当する事実を発見したときは、その旨を直ちに監督員に通知し、その確認を請求しなければならない。

- (1) 図面、仕様書、現場説明書及び現場説明に対する質問回答書が一致しないこと（これらの優先順位が定められている場合を除く。）。
- (2) 設計図書に誤謬又は脱漏があること。

- (3) 設計図書の表示が明確でないこと。
 - (4) 工事現場の形状、地質、湧水等の状態、施工上の制約等設計図書に示された自然的又は人為的な施工条件と実際の工事現場が一致しないこと。
 - (5) 設計図書で明示されていない施工条件について予期することのできない特別な状態が生じたこと。
- 2 監督員は、前項の規定による確認を請求されたとき又は自ら同項各号に掲げる事実を発見したときは、受注者の立会いの上、直ちに調査を行わなければならない。ただし、受注者が立会いに応じない場合には、受注者の立会いを得ずに行うことができる。
- 3 発注者は、受注者の意見を聴いて、調査の結果（これに対してとるべき措置を指示する必要があるときは、当該指示を含む。）をとりまとめ、調査の終了後 14 日以内に、その結果を受注者に通知しなければならない。ただし、その期間内に通知できないやむを得ない理由があるときは、あらかじめ受注者の意見を聴いた上、当該期間を延長することができる。
- 4 前項の調査の結果において第 1 項の事実が確認された場合において、必要があると認められるときは、次の各号に掲げるところにより、設計図書の訂正又は変更を行わなければならない。
- (1) 第 1 項第 (1) 号から第 (3) 号までのいずれかに該当し設計図書を訂正する必要があるものは発注者が行う。
 - (2) 第 1 項第 (4) 号又は第 (5) 号に該当し設計図書を変更する場合で工事目的物の変更を伴うものは発注者が行う。
 - (3) 第 1 項第 (4) 号又は第 (5) 号に該当し設計図書を変更する場合で工事目的物の変更を伴わないものは発注者と受注者とが協議して発注者が行う。
- 5 前項の規定により設計図書の訂正又は変更が行われた場合において、発注者は、必要があると認められるときは工期若しくは請負代金額を変更し、又は受注者に損害を及ぼしたときは必要な費用を負担しなければならない。

(設計図書の変更)

第 19 条 発注者は、必要があると認めるときは、設計図書の変更内容を受注者に通知して、設計図書を変更することができる。この場合において、発注者は、必要があると認められるときは工期若しくは請負代金額を変更し、又は受注者に損害を及ぼしたときは必要な費用を負担しなければならない。

(工事の中止)

第 20 条 工事用地等の確保ができない等のため又は暴風、豪雨、洪水、高潮、地震、地すべり、落盤、火災、騒乱、暴動その他の自然的又は人為的な事象（以下「天災等」という。）であって受注者の責めに帰すことができないものにより工事目的物等に損害を生じ若しくは工事現場の状態が変動したため、受注者が工事を施工できないと認められるときは、発注者は、工事の中止内容を直ちに受注者に通知して、工事の全部又は一部の施工を一時中止させなければならない。

- 2 発注者は、前項の規定によるほか、必要があると認めるときは、工事の中止内容を受注者に通知して、工事の全部又は一部の施工を一時中止させることができる。

- 3 発注者は、前 2 項の規定により工事の施工を一時中止させた場合において、必要があると認められるときは工期若しくは請負代金額を変更し、又は受注者が工事の続行に備え工事現場を維持し若しくは労働者、建設機械器具等を保持するための費用その他の工事の施工の一時中止に伴う増加費用を必要とし若しくは受注者に損害を及ぼしたときは必要な費用を負担しなければならない。

(著しく短い工期の禁止)

第 21 条 発注者は、工期の延長又は短縮を行うときは、この工事に従事する者の労働時間その他の労働条件が適正に確保されるよう、やむを得ない事由により工事等の実施が困難であると見込まれる日数等を考慮しなければならない。

(受注者の請求による工期の延長)

第 22 条 受注者は、天候の不良、第 2 条の規定に基づく関連工事の調整への協力その他受注者の責めに帰すことができない事由により工期内に工事を完成することができないときは、その理由を明示した書面により、発注者に工期の延長変更を請求することができる。

- 2 発注者は、前項の規定による請求があった場合において、必要があると認められるときは、工期を延長しなければならない。発注者は、その工期の延長が発注者の責めに帰すべき事由による場合においては、請負代金額について必要と認められる変更を行い、又は受注者に損害を及ぼしたときは必要な費用を負担しなければならない。

(発注者の請求による工期の短縮等)

第 23 条 発注者は、特別の理由により工期を短縮する必要があるときは、工期の短縮変更を受注者に請求することができる。

- 2 発注者は、前項の場合において、必要があると認められるときは請負代金額を変更し、又は受注者に損害を及ぼしたときは必要な費用を負担しなければならない。

(工期の変更方法)

第 24 条 工期の変更については、発注者と受注者とが協議して定める。ただし、協議開始の日から 14 日以内に協議が整わない場合には、発注者が定め、受注者に通知する。

- 2 前項の協議開始の日については、発注者が受注者の意見を聴いて定め、受注者に通知するものとする。ただし、発注者が工期の変更事由が生じた日（第 21 条の場合にあっては発注者が工期変更の請求を受けた日、前条の場合にあっては受注者が工期変更の請求を受けた日）から 7 日以内に協議開始の日を通知しない場合には、受注者は、協議開始の日を定め、発注者に通知することができる。

(請負代金額の変更方法等)

第 25 条 請負代金額の変更については、発注者と受注者とが協議して定める。ただし、協議開始の日から 14 日以内に協議が整わない場合には、発注者が定め、受注者に通知する。

- 2 前項の協議開始の日については、発注者が受注者の意見を聴いて定め、受注者に通知するも

のとする。ただし、請負代金額の変更事由が生じた日から 7 日以内に協議開始の日を通知しない場合には、受注者は、協議開始の日を定め、発注者に通知することができる。

- 3 この約款の規定により、受注者が増加費用を必要とした場合又は損害を受けた場合に発注者が負担する必要な費用の額については、発注者と受注者とが協議して定める。

(賃金又は物価の変動に基づく請負代金額の変更)

第 26 条 発注者又は受注者は、工期内で請負契約締結の日から 12 月を経過した後に日本国内における賃金水準又は物価水準の変動により請負代金額が不相当となったと認めたときは、相手方に対して請負代金額の変更を請求することができる。

- 2 発注者又は受注者は、前項の規定による請求があったときは、変動前残工事代金額（請負代金額から当該請求時の出来形部分に相応する請負代金額を控除した額をいう。以下この条において同じ。）と変動後残工事代金額（変動後の賃金又は物価を基礎として算出した変動前残工事代金額に相応する額をいう。以下この条において同じ。）との差額のうち変動前残工事代金額の千分の十五を超える額につき、請負代金額の変更に応じなければならない。

- 3 変動前残工事代金額及び変動後残工事代金額は、請求のあった日を基準とし物価指数等に基づき発注者と受注者とが協議して定める。

ただし、協議開始の日から 14 日以内に協議が整わない場合にあつては、発注者が定め、受注者に通知する。

- 4 第 1 項の規定による請求は、この条の規定により請負代金額の変更を行った後再度行うことができる。この場合において、同項中「請負契約締結の日」とあるのは、「直前のこの条に基づく請負代金額変更の基準とした日」とするものとする。

- 5 特別な要因により工期内に主要な工事材料の日本国内における価格に著しい変動を生じ、請負代金額が不相当となったときは、発注者又は受注者は、前各項の規定によるほか、請負代金額の変更を請求することができる。

- 6 予期することのできない特別の事情により、工期内に日本国内において急激なインフレーション又はデフレーションを生じ、請負代金額が著しく不相当となったときは、発注者又は受注者は、前各項の規定にかかわらず、請負代金額の変更を請求することができる。

- 7 前 2 項の場合において、請負代金額の変更額については、発注者と受注者とが協議して定める。ただし、協議開始の日から 14 日以内に協議が整わない場合にあつては、発注者が定め、受注者に通知する。

- 8 第 3 項及び前項の協議開始の日については、発注者が受注者の意見を聴いて定め、受注者に通知しなければならない。ただし、発注者が第 1 項、第 5 項又は第 6 項の請求を行った日又は受けた日から 7 日以内に協議開始の日を通知しない場合には、受注者は、協議開始の日を定め、発注者に通知することができる。

(臨機の措置)

第 27 条 受注者は、災害防止等のため必要があると認めるときは、臨機の措置をとらなければならない。この場合において、必要があると認めるときは、受注者は、あらかじめ監督員の意見を聴かななければならない。ただし、緊急やむを得ない事情があるときは、この限りでない。

- 2 前項の場合においては、受注者は、そのとった措置の内容を監督員に直ちに通知しなければならない。
- 3 監督員は、災害防止その他工事の施工上特に必要があると認めるときは、受注者に対して臨機の措置をとることを請求することができる。
- 4 受注者が第 1 項又は前項の規定により臨機の措置をとった場合において、当該措置に要した費用のうち、受注者が請負代金額の範囲において負担することが適当でないと認められる部分については、発注者が負担する。

(一般的損害)

第 28 条 工事目的物の引渡し前に、工事目的物又は工事材料について生じた損害その他工事の施工に関して生じた損害（次条第 1 項若しくは第 2 項又は第 29 条第 1 項に規定する損害を除く。）については、受注者がその費用を負担する。ただし、その損害（第 51 条第 1 項の規定により付された保険等によりてん補された部分を除く。）のうち発注者の責めに帰すべき事由により生じたものについては、発注者が負担する。

(第三者に及ぼした損害)

- 第 29 条** 工事の施工について第三者に損害を及ぼしたときは、受注者がその損害を賠償しなければならない。ただし、その損害（第 58 条第 1 項の規定により付された保険等によりてん補された部分を除く。以下この条において同じ。）のうち発注者の責めに帰すべき事由により生じたものについては、発注者が負担する。
- 2 前項の規定にかかわらず、工事の施工に伴い通常避けることができない騒音、振動、地盤沈下、地下水の断絶等の理由により第三者に損害を及ぼしたときは、発注者がその損害を負担しなければならない。ただし、その損害のうち工事の施工につき受注者が善良な管理者の注意義務を怠ったことにより生じたものについては、受注者が負担する。
 - 3 前 2 項の場合その他工事の施工について第三者との間に紛争を生じた場合においては、発注者及び受注者は協力してその処理解決に当たるものとする。

(不可抗力による損害)

- 第 30 条** 工事目的物の引渡し前に、天災等（設計図書で基準を定めたものにあつては、当該基準を超えるものに限る。）発注者と受注者のいずれの責めにも帰すことができないもの（以下この条において「不可抗力」という。）により、工事目的物、仮設物又は工事現場に搬入済みの工事材料若しくは建設機械器具に損害が生じたときは、受注者は、その事実の発生後直ちにその状況を発注者に通知しなければならない。
- 2 発注者は、前項の規定による通知を受けたときは、直ちに調査を行い、同項の損害（受注者が善良な管理者の注意義務を怠ったことに基づくもの及び第 58 条第 1 項の規定により付された保険等によりてん補された部分を除く。以下この条において「損害」という。）の状況を確認し、その結果を受注者に通知しなければならない。
 - 3 受注者は、前項の規定により損害の状況が確認されたときは、損害による費用の負担を発注者に請求することができる。

- 4 発注者は、前項の規定により受注者から損害による費用の負担の請求があったときは、当該損害の額（工事目的物、仮設物又は工事現場に搬入済みの工事材料若しくは建設機械器具であつて第 13 条第 2 項、第 14 条第 1 項若しくは第 2 項又は第 38 条第 3 項の規定による検査、立会いその他受注者の工事に関する記録等により確認することができるものに係る額に限る。）及び当該損害の取片付けに要する費用の額の合計額（第 6 項において「損害合計額」という。）のうち請負代金額の 100 分の 1 を超える額を負担しなければならない。
- 5 損害の額は、次の各号に掲げる損害につき、それぞれ当該各号に定めるところにより、算定する。
- （1） 工事目的物に関する損害
損害を受けた工事目的物に相応する請負代金額とし、残存価値がある場合にはその評価額を差し引いた額とする。
 - （2） 工事材料に関する損害
損害を受けた工事材料で通常妥当と認められるものに相応する請負代金額とし、残存価値がある場合にはその評価額を差し引いた額とする。
 - （3） 仮設物又は建設機械器具に関する損害
損害を受けた仮設物又は建設機械器具で通常妥当と認められるものについて、当該工事で償却することとしている償却費の額から損害を受けた時点における工事目的物に相応する償却費の額を差し引いた額とする。ただし、修繕によりその機能を回復することができ、かつ、修繕費の額が上記の額より少額であるものについては、その修繕費の額とする。
- 6 数次にわたる不可抗力により損害合計額が累積した場合における第 2 次以降の不可抗力による損害合計額の負担については、第 4 項中「当該損害の額」とあるのは「損害の額の累計」と、「当該損害の取片付けに要する費用の額」とあるのは「損害の取片付けに要する費用の額の累計」と、「請負代金額の 100 分の 1 を超える額」とあるのは「請負代金額の 100 分の 1 を超える額から既に負担した額を差し引いた額」として同項を適用する。

（請負代金額の変更に代える設計図書の変更）

- 第 31 条** 発注者は、第 8 条、第 15 条、第 17 条から第 22 条まで、第 25 条から第 27 条まで、前条又は第 33 条の規定により請負代金額を増額すべき場合又は費用を負担すべき場合において、特別の理由があるときは、請負代金額の増額又は負担額の全部又は一部に代えて設計図書を変更することができる。この場合において、設計図書の変更内容は、発注者と受注者とが協議して定める。ただし、協議開始の日から 14 日以内に協議が整わない場合には、発注者が定め、受注者に通知する。
- 2 前項の協議開始の日については、発注者が受注者の意見を聴いて定め、受注者に通知しなければならない。ただし、発注者が請負代金額を増額すべき事由又は費用を負担すべき事由が生じた日から 7 日以内に協議開始の日を通知しない場合には、受注者は、協議開始の日を定め、発注者に通知することができる。

(検査及び引渡し)

第 32 条 受注者は、工事を完成したときは、その旨を発注者に通知しなければならない。

- 2 発注者は、前項の規定による通知を受けたときは、通知を受けた日から 14 日以内に受注者の立会いの上、設計図書に定めるところにより、工事の完成を確認するための検査を完了し、当該検査の結果を受注者に通知しなければならない。この場合において、発注者は、必要があると認められるときは、その理由を受注者に通知して、工事目的物を最小限度破壊して検査することができる。
- 3 前項の場合において、検査又は復旧に直接要する費用は、受注者の負担とする。
- 4 発注者は、第 2 項の検査によって工事の完成を確認した後、受注者が工事目的物の引渡しを申し出たときは、直ちに当該工事目的物の引渡しを受けなければならない。
- 5 発注者は、受注者が前項の申出を行わないときは、当該工事目的物の引渡しを請負代金の支払いの完了と同時に行うことを請求することができる。この場合においては、受注者は、当該請求に直ちに応じなければならない。
- 6 受注者は、工事が第 2 項の検査に合格しないときは、直ちに修補して発注者の検査を受けなければならない。この場合においては、修補の完了を工事の完成とみなして前 5 項の規定を適用する。

(請負代金の支払い)

第 33 条 受注者は、前条第 2 項（同条第 6 項後段の規定により適用される場合を含む。第 3 項において同じ。）の検査に合格したときは、請負代金の支払いを請求することができる。

- 2 発注者は、前項の規定による請求があったときは、請求を受けた日から 40 日以内に請負代金を支払わなければならない。
- 3 発注者がその責めに帰すべき事由により前条第 2 項の期間内に検査をしないときは、その期限を経過した日から検査をした日までの期間の日数は、前項の期間（以下この項において「約定期間」という。）の日数から差し引くものとする。この場合において、その遅延日数が約定期間の日数を超えるときは、約定期間は、遅延日数が約定期間の日数を超えた日において満了したものとする。
- 4 口座振込の口座振込手数料は受注者が負担するものとする。

(部分使用)

第 34 条 発注者は、第 32 条第 4 項又は第 5 項の規定による引渡し前においても、工事目的物の全部又は一部を受注者の承諾を得て使用することができる。

- 2 前項の場合においては、発注者は、その使用部分を善良な管理者の注意をもって使用しなければならない。
- 3 発注者は、第 1 項の規定により工事目的物の全部又は一部を使用したことによって受注者に損害を及ぼしたときは、必要な費用を負担しなければならない。

(前金払及び中間前金払)

第 35 条 受注者は、公共工事の前払金保証事業に関する法律（昭和 27 年法律第百 184 号）

第2条第4項に規定する保証事業会社（以下「保証事業会社」という。）と、契約書記載の工事完成の時期を保証期限とする同条第5項に規定する保証契約（以下「保証契約」という。）を締結し、その保証証書を発注者に寄託して、請負代金額の10分の3以内の前払金の支払いを発注者に請求することができる。

- 2 発注者は、前項の規定による請求があったときは、請求を受けた日から14日以内に前払金を支払わなければならない。
- 3 受注者は、第1項の規定による前払金の支払いを受けた後、保証事業会社と中間前払金に関する保証契約を締結し、その保証証書を発注者に寄託して、請負代金額の10分の2以内の中間前払金の支払いを発注者に請求することができる。
- 4 第2項の規定は、前項の場合について準用する。
- 5 受注者は、請負代金額が著しく増額された場合においては、その増額後の請負代金額の10分の3（第3項の規定により中間前払金の支払いを受けているときは10分の5）から受領済みの前払金額（中間前払金の支払いを受けているときは、中間前払金額を含む。次項及び次条において同じ。）を差し引いた額に相当する額の範囲内で前払金（中間前払金の支払いを受けているときは、中間前払金を含む。以下この条から第36条までにおいて同じ。）の支払いを請求することができる。この場合においては、第2項の規定を準用する。
- 6 受注者は、請負代金額が著しく減額された場合において、受領済みの前払金額が減額後の請負代金額の10分の4（第3項の規定により中間前払金の支払いを受けているときは10分の5）を超えるときは、受注者は、請負代金額が減額された日から30日以内にその超過額を返還しなければならない。
- 7 前項の超過額が相当の額に達し、返還することが前払金の使用状況からみて、著しく不相当であると認められるときは、発注者と受注者とが協議して返還すべき超過額を定める。ただし、請負代金額が減額された日から30日以内に協議が整わない場合には、発注者が定め、受注者に通知する。
- 8 発注者は、受注者が第6項の期間内に超過額を返還しなかったときは、その未返還額につき、同項の期間を経過した日から返還をする日までの期間について、その日数に応じ、年2.9パーセントの割合で計算した額の遅延利息の支払いを請求することができる。

（保証契約の変更）

第36条 受注者は、前条第5項の規定により受領済みの前払金に追加してさらに前払金の支払いを請求する場合には、あらかじめ、保証契約を変更し、変更後の保証証書を発注者に寄託しなければならない。

- 2 受注者は、前項に定める場合のほか、請負代金額が減額された場合において、保証契約を変更したときは、変更後の保証証書を直ちに発注者に寄託しなければならない。
- 3 受注者は、前払金額の変更を伴わない工期の変更が行われた場合には、発注者に代わりその旨を保証事業会社に直ちに通知するものとする。

（前払金の使用等）

第37条 受注者は、前払金をこの工事の材料費、労務費、機械器具の賃借料、機械購入費（この

工事において償却される割合に相当する額に限る。）、動力費、支払運賃、修繕費、仮設費、労働者災害補償保険料及び保証料に相当する額として必要な経費以外の支払いに充当してはならない。

(部分払)

第 38 条 受注者は、工事の完成前に、出来形部分並びに工事現場に搬入済みの工事材料及び製造工場等にある工場製品（第 13 条第 2 項の規定により監督員の検査を要するものにあつては当該検査に合格したもの、監督員の検査を要しないものにあつては設計図書で部分払の対象とすることを指定したものに限る。）に相応する請負代金相当額の 10 分の 9 以内の額について、次項から第 7 項までに定めるところにより部分払を請求することができる。また、請求回数は発注者と受注者が協議して定めるものとする。

2 受注者は、部分払を請求しようとするときは、あらかじめ、当該請求に係る出来形部分又は工事現場に搬入済みの工事材料の確認を発注者に請求しなければならない。

3 発注者は、前項の場合において、当該請求を受けた日から 14 日以内に、受注者の立会いの上、設計図書に定めるところにより、同項の確認をするための検査を行い、当該確認の結果を受注者に通知しなければならない。この場合において、発注者は、必要があると認められるときは、その理由を受注者に通知して、出来形部分を最小限度破壊して検査することができる。

4 前項の場合において、検査又は復旧に直接要する費用は、受注者の負担とする。

5 受注者は、第 3 項の規定による確認があつたときは、部分払を請求することができる。この場合においては、発注者は、当該請求を受けた日から 14 日以内に部分払金を支払わなければならない。

6 部分払金の額は、次の式により算定する。この場合において第 1 項の請負代金相当額は、発注者と受注者とが協議して定める。

ただし、発注者が前項の請求を受けた日から 14 日以内に協議が整わない場合には、発注者が定め、受注者に通知する。

$$\text{部分払金の額} \leq \text{第 1 項の請負代金相当額} \times (9 / 10 - \text{前払金額} / \text{請負代金額})$$

7 第 5 項の規定により部分払金の支払いがあつた後、再度部分払の請求をする場合においては、第 1 項及び前項中「請負代金相当額」とあるのは「請負代金相当額から既に部分払の対象となつた請負代金相当額を控除した額」とするものとする。

(部分引渡し)

第 39 条 工事目的物について、発注者が設計図書において工事の完成に先だつて引渡しを受けるべきことを指定した部分（以下「指定部分」という。）がある場合において、当該指定部分の工事が完了したときについては、第 31 条中「工事」とあるのは「指定部分に係る工事」と、「工事目的物」とあるのは「指定部分に係る工事目的物」と、同条第 5 項及び第 32 条中「請負代金」とあるのは「部分引渡しに係る請負代金」と読み替えて、これらの規定を準用する。

2 前項の規定により準用される第 32 条第 1 項の規定により請求することができる部分引渡しに係る請負代金の額は、次の式により算定する。この場合において、指定部分に相応する請負代金の額は、発注者と受注者とが協議して定める。

ただし、発注者が前項の規定により準用される第 32 条第 1 項の請求を受けた日から 14 日以内に協議が整わない場合には、発注者が定め、受注者に通知する。

部分引渡しに係る請負代金の額＝指定部分に相応する請負代金の額×（1－前払金額／請負代金額）

（全体設計に係る契約の特則）

第 40 条 削除

（全体設計に係る契約の前金払〔及び中間前金払〕の特則）

第 41 条 削除

（全体設計に係る契約の部分払の特則）

第 42 条 削除

（前払金等の不払に対する工事中止）

- 第 44 条 受注者は、発注者が第 35 条、第 38 条又は第 39 条において準用される第 33 条の規定に基づく支払いを遅延し、相当の期間を定めてその支払いを請求したにもかかわらず支払いをしないときは、工事の全部又は一部の施工を一時中止することができる。この場合においては、受注者は、その理由を明示した書面により、直ちにその旨を発注者に通知しなければならない。
- 2 発注者は、前項の規定により受注者が工事の施工を中止した場合において、必要があると認められるときは工期若しくは請負代金額を変更し、又は受注者が工事の続行に備え工事現場を維持し若しくは労働者、建設機械器具等を保持するための費用その他の工事の施工の一時中止に伴う増加費用を必要とし若しくは受注者に損害を及ぼしたときは必要な費用を負担しなければならない。

（契約不適合責任）

- 第 45 条 発注者は、引き渡された工事目的物が種類又は品質に関して契約の内容に適合しないもの（以下「契約不適合」という。）であるときは、受注者に対し、目的物の修補又は代替物引渡しによる履行の追完を請求することができる。ただし、その履行の追完に過分の費用を要するときは、発注者は履行の追完を請求することができない。
- 2 前項の場合において、受注者は、発注者に不適當な負担を課するものでないときは、発注者が請求した方法と異なる方法による履行の追完をすることができる。
- 3 第 1 項の場合において、発注者が相当の期間を定めて履行の追完の催告をし、その期間内に履行の追完がないときは、発注者は、その不適合の程度に応じて代金の減額を請求することができる。ただし、次の各号のいずれかに該当する場合は、催告をすることなく、直ちに代金の減額を請求することができる。ただし、次の各号のいずれかに該当する場合は、催告をすることなく、直ちに代金の減額を請求することができる。
- （1） 履行の追完が不能であるとき。
 - （2） 受注者が履行の追完を拒絶する意思を明確に表示したとき。

- (3) 工事目的物の性質又は当事者の意思表示により、特定の日時又は一定の期間内に履行しなければ契約をした目的を達することができない場合において、受注者が履行の追完をしないでその時期を経過したとき。
- (4) 前三号に掲げる場合のほか、発注者がこの項の規定による催告をしても履行の追完を受ける見込みがないことが明らかであるとき。

(発注者の任意解除権)

第46条 発注者は、工事が完成するまでの間は、前条第1項の規定によるほか、必要があるときは、この契約を解除することができる。

- 2 発注者は、前項の規定によりこの契約を解除したことにより受注者に損害を及ぼしたときは、その損害を賠償しなければならない。

(発注者の催告による解除権)

第47条 発注者は、受注者が次の各号のいずれかに該当するときは、相当の期間を定めてその履行の催告をし、その期間内に履行がないときはこの契約を解除することができる。ただし、その期間を経過した時における債務の不履行がこの契約及び取引上の社会通念に照らして軽微であるときは、この通りではない。

- (1) 第5条第4項に規定する書類を提出せず、又は虚偽の記載をしてこれを提出したとき。
- (2) 正当な理由なく、工事に着手すべき期日を過ぎても工事に着手しないとき。
- (3) 工期内に完成しないとき又は工期経過後相当の期間内に工事を完成する見込みがないと認められるとき。
- (4) 第10条第1項第2号に掲げる者を設置しなかったとき。
- (5) 正当な理由なく、第45条第1項の履行の追完がなされないとき。
- (6) 前各号に掲げる場合のほか、この契約に違反したとき。

(発注者の催告によらない解除権)

第48条 発注者は、受注者が次の各号のいずれかに該当するときは、直ちにこの契約を解除することができる。

- (1) 第5条第1項の規定に違反して請負代金債権を譲渡したとき。
- (2) 第5条第4項の規定に違反して譲渡により得た資金を当該工事の施工以外に使用したとき。
- (3) この契約の目的物を完成させることができないことが明らかであるとき。
- (4) 引き渡しされた工事目的物に契約不適合がある場合において、その不適合が目的物を除却した上で再び建設しなければ、契約の目的を達成することができないものであるとき。
- (5) 受注者がこの契約の目的物の完成の債務の履行を拒絶する意思を明確に表示したとき。
- (6) 受注者の債務の一部の履行が不能である場合又は受注者がその債務の一部の履行を拒絶する意思を明確に表示した場合において、残存する部分のみでは契約をした目的を達することができないとき。
- (7) 契約の目的物の性質や当事者の意思表示により、特定の日時又は一定の期間内に履行し

なければ契約をした目的を達することができない場合において、受注者が履行をしないのでその時期を経過したとき。

(8) 前各号に掲げる場合のほか、受注者がその債務の履行をせず、発注者が前条の催告をしても契約をした目的を達するのに足りる履行がされる見込みがないことが明らかであるとき。

(9) 暴力団（暴力団員による不当な行為の防止等に関する法律（平成3年法律第77号）第2号に規定する暴力団をいう。以下この条において同じ。）又は暴力団員（暴力団員による不当な行為の防止等に関する法律第2条第6号に規定する暴力団員をいう。以下この条において同じ。）が経営に実質的に関与していると認められる者に請負代金債務を譲渡したとき。

(10) 第51条又は第52条の規定によらないでこの契約の解除を申し出たとき。

(11) 受注者（受注者が共同企業体であるときは、その構成員のいずれかの者。以下この号において同じ。が次のいずれかに該当するとき。

イ 役員等（受注者が個人である場合にはその者を、受注者が法人である場合にはその役員又はその支店若しくは常時建設工事の請負契約を締結する事務所の代表者をいう。以下この号において同じ。）が暴力団員であると認められるとき。

ロ 暴力団又は暴力団員が経営に実質的に関与していると認められるとき。

ハ 役員等が自己、自社若しくは第三者の不正の利益を図る目的又は第三者に損害を加える目的をもって、暴力団又は暴力団員を利用するなどしたと認められるとき。

ニ 役員等が、暴力団又は暴力団員に対して資金等を供給し、又は便宜を供与するなど直接的あるいは積極的に暴力団の維持、運営に協力し、若しくは関与していると認められるとき。

ホ 役員等が暴力団又は暴力団員と社会的に非難されるべき関係を有していると認められるとき。

ヘ 下請契約又は資材、原材料の購入契約その他の契約に当たり、その相手方がイからホまでのいずれかに該当することを知りながら、当該者と契約を締結したと認められるとき。

ト 受注者が、イからホまでのいずれかに該当する者を下請契約又は資材、原材料の購入契約その他の契約の相手方としていた場合（ヘに該当する場合を除く。）に、発注者が受注者に対して当該契約の解除を求め、受注者がこれに従わなかったとき。

（発注者の責めに帰すべき事由による場合の解除の制限）

第49条 第47条各号又は前条各号に定める場合が発注者の責めに帰すべき事由によるものであるときは、発注者は、前2条の規定による契約の解除をすることができない。

（公共工事履行保証証券による保証の請求）

第50条 第4条第1項の規定によりこの契約による債務の履行を保証する公共工事履行保証証券による保証が付された場合において、受注者が第47条各号又は第48条各号のいずれかに該当するときは、発注者は、当該公共工事履行保証証券の規定に基づき、保証人に対して、他の建設業者を選定し、工事を完成させるよう請求することができる。

2 受注者は、前項の規定により保証人が選定し発注者が適当と認めた建設業者（以下この条において「代替履行業者」という。）から発注者に対して、この契約に基づく次の各号に定める受注者の権利及び義務を承継する旨の通知が行われた場合には、代替履行業者に対して当該権利及び義務を承継させる。

- (1) 請負代金債権（前払金[若しくは中間前払金]、部分払金又は部分引渡しに係る請負代金として受注者に既に支払われたものを除く。）
- (2) 工事完成債務
- (3) 契約不適合を保証する債務（受注者が施工した出来形部分の契約不適合に係るものを除く。）
- (4) 解除権
- (5) その他この契約に係る一切の権利及び義務（第28条の規定により受注者が施工した工事に関して生じた第三者への損害賠償債務を除く。）

3 発注者は、前項の通知を代替履行業者から受けた場合には、代替履行業者が同項各号に規定する受注者の権利及び義務を承継することを承諾する。

4 第1項の規定による発注者の請求があった場合において、当該公共工事履行保証証券の規定に基づき、保証人から保証金が支払われたときには、この契約に基づいて発注者に対して受注者が負担する損害賠償債務その他の費用の負担に係る債務（当該保証金の支払われた後に生じる違約金等を含む。）は、当該保証金の額を限度として、消滅する。

（受注者の催告による解除権）

第51条 受注者は、発注者がこの契約に違反したときは、相当の期間を定めてその履行の催告をし、その期間内に履行がないときは、この契約を解除することができる。ただし、その期間を経過した時における債務の不履行がこの契約及び取引上の社会通念に照らして軽微であるときは、この限りでない。

（受注者の催告によらない解除権）

第52条 受注者は、次の各号のいずれかに該当するときは、直ちにこの契約を解除することができる。

- (1) 第19条の規定により設計図書を変更したため請負代金額が3分の2以上減少したとき。
- (2) 第20条の規定による工事の施工の中止期間が工期の10分の5（工期の10分の5が6月を超えたときは、6月）を超えたとき。ただし、中止が工事の一部のみの場合は、その一部を除いた他の部分の工事が完了した後3月を経過しても、なおその中止が解除されないとき。

（受注者の責めに帰すべき事由による場合の解除の制限）

第53条 第51条又は前条各号に定める場合が受注者の責めに帰すべき事由によるものであるときは、受注者は、前2条の規定による契約の解除をすることができない。

（解除に伴う措置）

第54条 発注者は、この契約が工事の完成前に解除された場合においては、出来形部分を検査の

上、当該検査に合格した部分及び部分払の対象となった工事材料の引渡しを受けるものとし、当該引渡しを受けたときは、当該引渡しを受けた出来形部分に相応する請負代金を受注者に支払わなければならない。この場合において、発注者は、必要があると認められるときは、その理由を受注者に通知して、出来形部分を最小限度破壊して検査することができる。

- 2 前項の場合において、検査又は復旧に直接要する費用は、受注者の負担とする。
- 3 第1項の場合において、第34条（第41条において準用する場合を含む。）の規定による前払金[及び中間前金払]があったときは、当該前払金の額（第38条及び第42条の規定による部分払をしているときは、その部分払において償却した前払金[及び中間前金払]の額を控除した額）を同項前段の出来形部分に相応する請負代金額から控除する。この場合において、受領済みの前払金額[及び中間前金払]になお余剰があるときは、受注者は、解除が第47条、第48条又は次条第3項の規定によるときにあっては、その余剰額に前払金[及び中間前金払]の支払いの日から返還の日までの日数に応じ年2.9パーセントの割合で計算した額の利息を付した額を、解除が前2条の規定によるときにあっては、その余剰額を発注者に返還しなければならない。
- 4 受注者は、この契約が工事の完成前に解除された場合において、支給材料があるときは、第1項の出来形部分の検査に合格した部分に使用されているものを除き、発注者に返還しなければならない。この場合において、当該支給材料が受注者の故意若しくは過失により滅失若しくはき損したとき、又は出来形部分の検査に合格しなかった部分に使用されているときは、代品を納め、若しくは原状に復して返還し、又は返還に代えてその損害を賠償しなければならない。
- 5 受注者は、この契約が工事の完成前に解除された場合において、貸与品があるときは、当該貸与品を発注者に返還しなければならない。この場合において、当該貸与品が受注者の故意又は過失により滅失又はき損したときは、代品を納め、若しくは原状に復して返還し、又は返還に代えてその損害を賠償しなければならない。
- 6 受注者は、この契約が工事の完成前に解除された場合において、工事用地等に受注者が所有又は管理する工事材料、建設機械器具、仮設物その他の物件（下請負人の所有又は管理するこれらの物件を含む。）があるときは、受注者は、当該物件を撤去するとともに、工事用地等を修復し、取り片付けて、発注者に明け渡さなければならない。
- 7 前項の場合において、受注者が正当な理由なく、相当の期間内に当該物件を撤去せず、又は工事用地等の修復若しくは取片付けを行わないときは、発注者は、受注者に代わって当該物件を処分し、工事用地等を修復若しくは取片付けを行うことができる。この場合においては、受注者は、発注者の処分又は修復若しくは取片付けについて異議を申し出ることができず、また、発注者の処分又は修復若しくは取片付けに要した費用を負担しなければならない。
- 8 第4項前段及び第5項前段に規定する受注者のとるべき措置の期限、方法等については、この契約の解除が第47条、48条又は次条第3項の規定によるときは発注者が定め、前2条の規定によるときは受注者が発注者の意見を聴いて定めるものとし、第4項後段、第5項後段及び第6項に規定する受注者のとるべき措置の期限、方法等については、発注者が受注者の意見を聴いて定めるものとする。
- 9 工事の完成後にこの契約が解除された場合は、解除に伴い生じる事項の処理については発注者及び受注者が民法の規定に従って協議して決める。

(発注者の損害賠償請求等)

第 55 条 発注者は、受注者が次の各号のいずれかに該当するときは、これによって生じた損害の賠償を請求することができる。

- (1) 工期内に工事を完成することができないとき。
- (2) この工事目的物に契約不適合があるとき。
- (3) 第 47 条又は第 48 条の規定により、工事目的物の完成後にこの契約が解除されたとき。
- (4) 前 3 号に掲げる場合のほか、債務の本旨に従った履行をしないとき又は債務の履行が不能であるとき。

2 次の各号のいずれかに該当するときは、前項の損害賠償に代えて、受注者は、請負代金額の 10 分の 1 に相当する額を違約金として発注者の指定する期間内に支払わなければならない。

- (1) 第 47 条又は第 48 条の規定により工事目的物の完成前にこの契約が解除されたとき。
- (2) 工事目的物の完成前に、受注者がその債務の履行を拒否し、又は受注者の責めに帰すべき事由によって受注者の債務について履行不能となったとき。

3 次の各号に掲げる者がこの契約を解除した場合は、前項第 2 号に該当する場合とみなす。

- (1) 受注者について破産手続開始の決定があった場合において、破産法(平成 16 年法律第 75 号)の規定により選任された破産管財人
- (2) 受注者について更生手続開始の決定があった場合において、会社更生法(平成 14 年法律第 154 号)の規定により選任された管財人
- (3) 受注者について再生手続開始の決定があった場合において、民事再生法(平成 11 年法律第 225 号)の規定により選任された再生債務者等

4 第 1 項各号又は第 2 項各号に定める場合(前項の規定により第 2 項第 2 号に該当する場合とみなされる場合を除く。)がこの契約及び取引上の社会通念に照らして受注者の責めに帰することができない事由によるものであるときは、第 1 項及び第 2 項の規定は適用しない。

5 第 1 項第 1 号に該当し、発注者が損害の賠償を請求する場合の請求額は、請負代金額から出来形部分に相応する請負代金額を控除した額につき、遅延日数に応じ、年 2.5 パーセントの割合で計算した額とする。

6 第 2 項の場合(第 48 条第 9 号及び第 11 号の規定により、この契約が解除された場合を除く。)において、第 4 条の規定により契約保証金の納付又はこれに代わる担保の提供が行われているときは、発注者は、当該契約保証金又は担保をもって同項の違約金に充当することができる。

(受注者の損害賠償請求等)

第 56 条 受注者は、発注者が次の各号のいずれかに該当する場合はこれによって生じた損害の賠償を請求することができる。ただし、当該各号に定める場合がこの契約及び取引上の社会通念に照らして発注者の責めに帰することができない事由によるものであるときは、この限りではない。

第 51 条又は第 52 条の規定によりこの契約が解除されたとき。

前号に掲げる場合のほか、債務の本旨に従った履行をしないとき又は債務の履行が不能であるとき。

2 第 33 条第 2 項(第 39 条において準用する場合を含む。)の規定による請負代金の支払いが遅

れた場合においては、受注者は、未受領金額につき、遅延日数に応じ、年 2.5 パーセントの割合で計算した額の遅延利息の支払いを発注者に請求することができる。

(契約不適合責任期間等)

- 第 57 条** 発注者は、引き渡された工事目的物に関し、第 32 条第 4 項又は第 5 項(第 39 条においてこれらの規定を準用する場合を含む。)の規定による引渡し(以下この条において単に「引渡し」という。)を受けた日から 2 年以内でなければ、契約不適合を理由とした履行の追完の請求、損害賠償の請求、代金の減額の請求又は契約の解除(以下この条において「請求等」という。)をすることができない。
- 2 前項の規定にかかわらず、設備機器本体等の契約不適合については、引渡しの時、発注者が検査して直ちにその履行の追完を請求しなければ、受注者は、その責任を負わない。ただし、当該検査において一般的な注意の下で発見できなかった契約不適合については、引渡しを受けた日から 1 年が経過する日まで請求等を行うことができる。
 - 3 前 2 項の請求等は、具体的な契約不適合の内容、請求する損害額の算定の根拠等当該請求等の根拠を示して、受注者の契約不適合責任を問う意思を明確に告げることで行う。
 - 4 発注者が第 1 項又は第 2 項に規定する契約不適合に係る請求等が可能な期間(以下この項及び第 7 項において「契約不適合責任期間」という。)の内に契約不適合を知り、その旨を受注者に通知した場合において、発注者が通知から 1 年が経過する日までに前項に規定する方法による請求等をしたときは、契約不適合責任期間の内に請求等をしたものとみなす。
 - 5 発注者は、第 1 項又は第 2 項の請求等を行ったときは、当該請求等の根拠となる契約不適合に関し、民法の消滅時効の範囲で、当該請求等以外に必要と認められる請求等を行うことができる。
 - 6 前各項の規定は、契約不適合が受注者の故意又は重過失により生じたものであるときには適用せず、契約不適合に関する受注者の責任については、民法の定めるところによる。
 - 7 民法第 637 条第 1 項の規定は、契約不適合責任期間については適用しない。
 - 8 発注者は、工事目的物の引渡しの際に契約不適合があることを知ったときは、第 1 項の規定にかかわらず、その旨を直ちに受注者に通知しなければ、当該契約不適合に関する請求等を行うことはできない。ただし、受注者がその契約不適合があることを知っていたときは、この限りでない。
 - 9 この契約が、住宅の品質確保の促進等に関する法律(平成 11 年法律第 81 号)第 94 条第 1 項に規定する住宅新築請負契約である場合には、工事目的物のうち住宅の品質確保の促進等に関する法律施行令(平成 12 年政令第 64 号)第 5 条に定める部分の瑕疵(構造耐力又は雨水の浸入に影響のないものを除く。)について請求等を行うことのできる期間は、10 年とする。この場合において、前各項の規定は適用しない。
 - 10 引き渡された工事目的物の契約不適合が支給材料の性質又は発注者若しくは監督員の指図により生じたものであるときは、発注者は当該契約不適合を理由として、請求等を行うことができない。ただし、受注者がその材料又は指図の不相当であることを知りながらこれを通知しなかったときは、この限りでない。

(火災保険等)

第 58 条 受注者は、工事目的物及び工事材料（支給材料を含む。以下この条において同じ。）等を設計図書に定めるところにより火災保険、建設工事保険その他の保険（これに準ずるものを含む。以下この条において同じ。）に付さなければならない。

- 2 受注者は、前項の規定により保険契約を締結したときは、その証券又はこれに代わるものを直ちに発注者に提示しなければならない。
- 3 受注者は、工事目的物及び工事材料等を第 1 項の規定による保険以外の保険に付したときは、直ちにその旨を発注者に通知しなければならない。

(あっせん又は調停)

第 59 条 この約款の各条項において発注者と受注者とが協議して定めるものにつき協議が整わなかったときに発注者が定めたものに受注者が不服がある場合その他この契約に関して発注者と受注者との間に紛争を生じた場合には、発注者及び受注者は、建設業法による所轄の沖縄県建設工事紛争審査会（以下次条において「審査会」という。）のあっせん又は調停によりその解決を図る。

- 2 前項の規定にかかわらず、現場代理人の職務の執行に関する紛争、管理技術者等、専門技術者その他受注者が工事を施工するために使用している下請負人、労働者等の工事の施工又は管理に関する紛争及び監督員の職務の執行に関する紛争については、第 12 条第 3 項の規定により受注者が決定を行った後若しくは同条第 5 項の規定により発注者が決定を行った後、又は発注者若しくは受注者が決定を行わずに同条第 3 項若しくは第 5 項の期間が経過した後でなければ、発注者及び受注者は、前項のあっせん又は調停を請求することができない。

(仲裁)

第 60 条 発注者及び受注者は、その一方又は双方が前条の審査会のあっせん又は調停により紛争を解決する見込みがないと認めたときは、同条の規定にかかわらず、仲裁合意書に基づき、審査会の仲裁に付し、その仲裁判断に服する。

(情報通信の技術を利用する方法)

第 61 条 この約款において書面により行わなければならないこととされている催告、請求、通知、報告、申出、承諾、解除及び指示は、建設業法その他の法令に違反しない限りにおいて、電子情報処理組織を使用する方法その他の情報通信の技術を利用する方法を用いて行うことができる。ただし、当該方法は書面の交付に準ずるものでなければならない。

(補則)

第 62 条 この約款に定めのない事項については、必要に応じて発注者と受注者とが協議して定める。