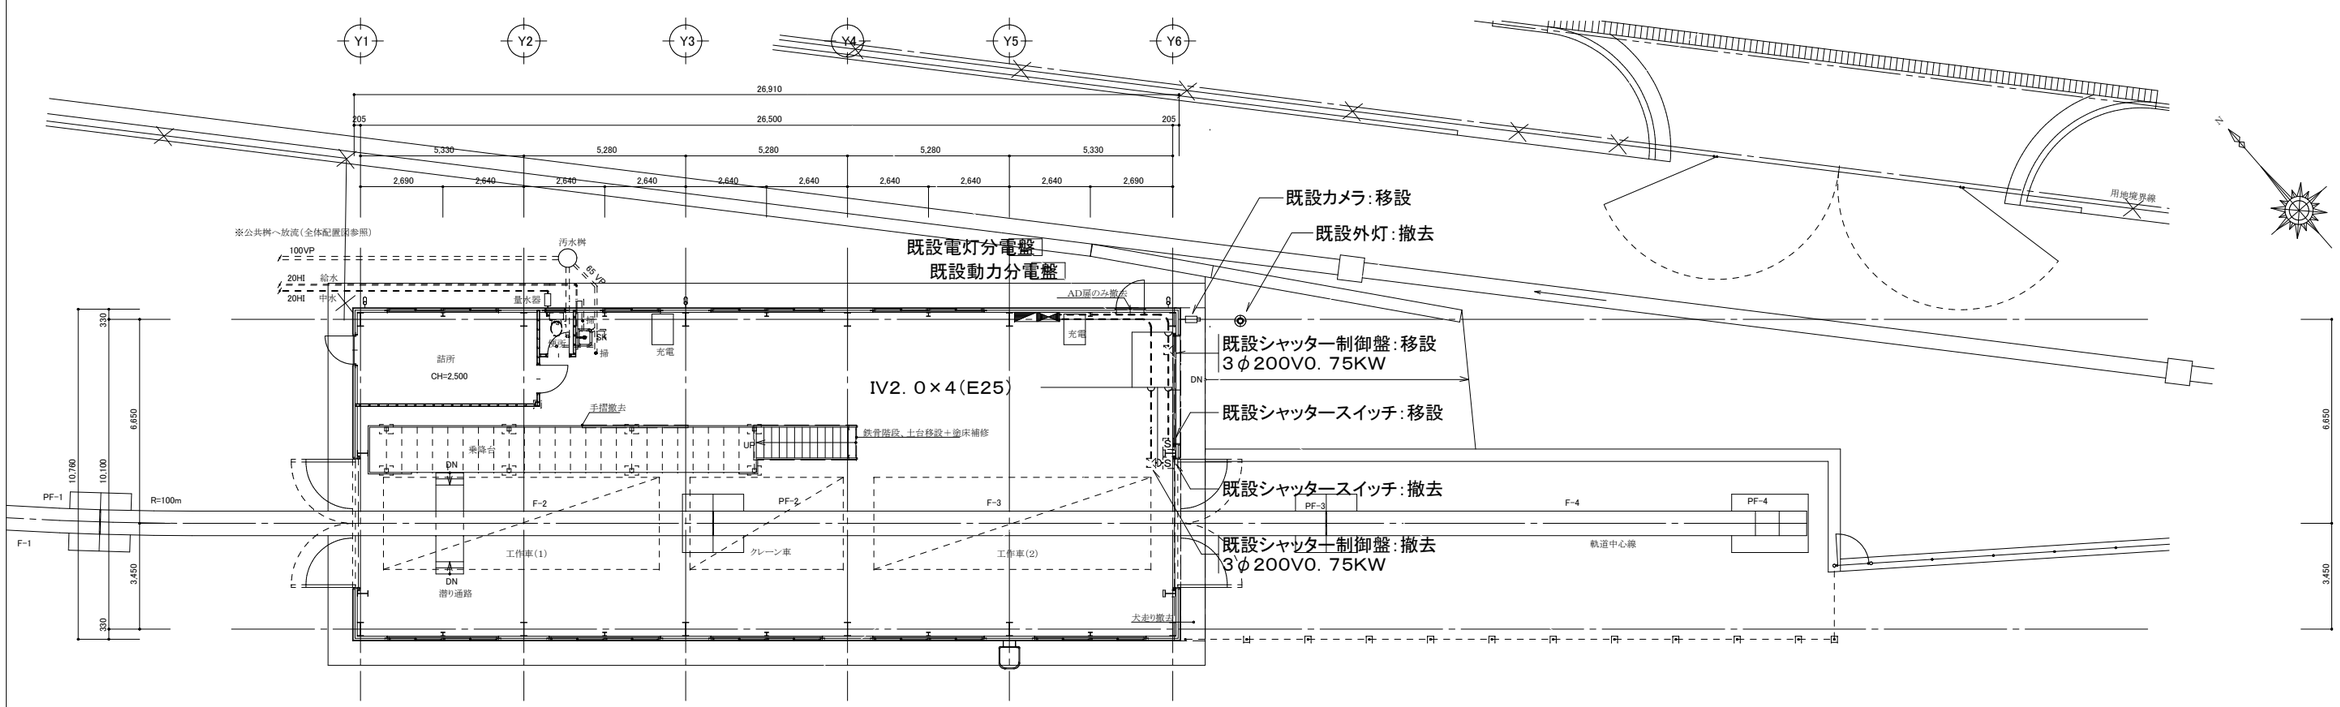

1階撤去平面図(工作車庫)

(動力設備)

工事名称	沖縄都市モノレール工場棟及び工作車庫増築工事(電気)			工　期	平成29年1月19日～平成29年12月8日		
工事場所	沖縄県那覇市字安次嶺377－2			図面名称	1階撤去平面図(動力設備)		
発注機関	沖縄都市モノレール株式会社			縮　尺	S＝1／100(A1)・1／200(A3)		
摘　要	「完成図」			図面番号	E－10		
検　印	管理建築士	設　計	製　図	工事者	名　称	株式会社 大城組	
					代表取締役	花城　一郎	
					所 在 地	沖縄県浦添市勢理客四丁目18番5号	